

MAPA DO CELÓW PROJEKTOWYCH

Jednostka ewidencyjna
identyfikator: 200107_2
nazwa: Sztabin

Obręb ewidencyjny
identyfikator: 0014
nazwa: Jaminy - dz. nr 216, 214

Skala mapy 1:500

Nazwa układu współrzędnych
prostokątnych płaskich: 2000(B)
układ wysokości: PL-EVRF2007-NH

Informacja o służebnościach gruntowych
mających wpływ na zagospodarowanie gruntów
zlokalizowanych w granicach projektowanej
inwestycji: brak/nie badano

Oznaczenie i symbol konturu użytku
gruntowego, który nie jest ujawniony
w bazie danych ewidencji gruntów
i budynków: brak

Data aktualności mapy: 09.09.2025r.

Sekcja mapy zasadniczej: 8.205.12.10.1;2;4

Oznaczenie kancelaryjne zgłoszonej pracy:

GK.6642.1140.2025

Nr roboty: 217/2025

Nie wyklucza się istnienia w terenie innych urządzeń podziemnych,
które nie były zgłoszone do inwentaryzacji powykonawczej zgodnie z art. 27
ustawy z dn. 17 maja 1989r. Prawo Geodezyjne i Kartograficzne (Dz.U. Nr 30 poz. 163)
Dane w zakresie ewidencji gruntów naniesiono na podstawie materiałów
udostępnionych przez PODGiK w Augustowie, bez prawnego ustalenia granic.

Sporządził:

Pracownia Handlowo-Usługowa

POMIAR


P.J. Andracka

ul. Słowackiego 1B, 19-100 Mońki

NIP: 5461337088, tel: 506155321

NAZWA / imię i nazwisko wykonawcy: geomonki.pl

all: podpis osoby reprezentującej wykonawcę

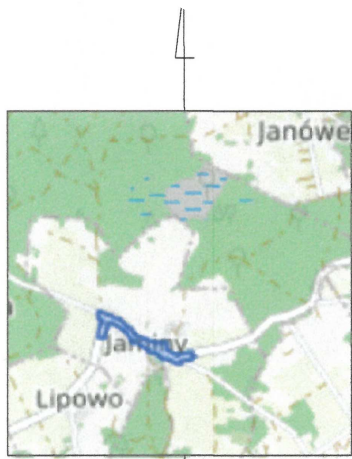


SZKIC ORIENTACJI
SKALA 1:10000

GEODETA UPRAWNIONY
Jan Wiesław Andracka
nr upr. 8179

imię i nazwisko, nr uprawnień
oraz data i podpis geodety uprawnionego,
który opracował mapę

Poświadczam, że niniejszy dokument został opracowany w wyniku prac
geodezyjnych i kartograficznych, których rezultaty zawiera operat techniczny
pozytywnie zweryfikowany. Jednocześnie informuję, że jestem świadomy
odpowiedzialności karnej za złożenie fałszywego oświadczenia

Identyfikator zgłoszenia prac geodezyjnych	GK.6642.1140.2025
Organ Służby geodezyjnej, który otrzymał zgłoszenie	Starosta Augustowski
Wykonawca prac geodezyjnych	PUH POMIAR P.J. ANDRACKA
Nr oraz data sporządzenia dokumentu zawierającego wynik pozytywnej weryfikacji	Protokół weryfikacji numer GK.6642.1140.2025 z dn. 03.10.2025r.
Imię i Nazwisko oraz numer uprawnień zawodowych kierownika prac	Jan Wiesław Andracka Numer uprawnień 8179

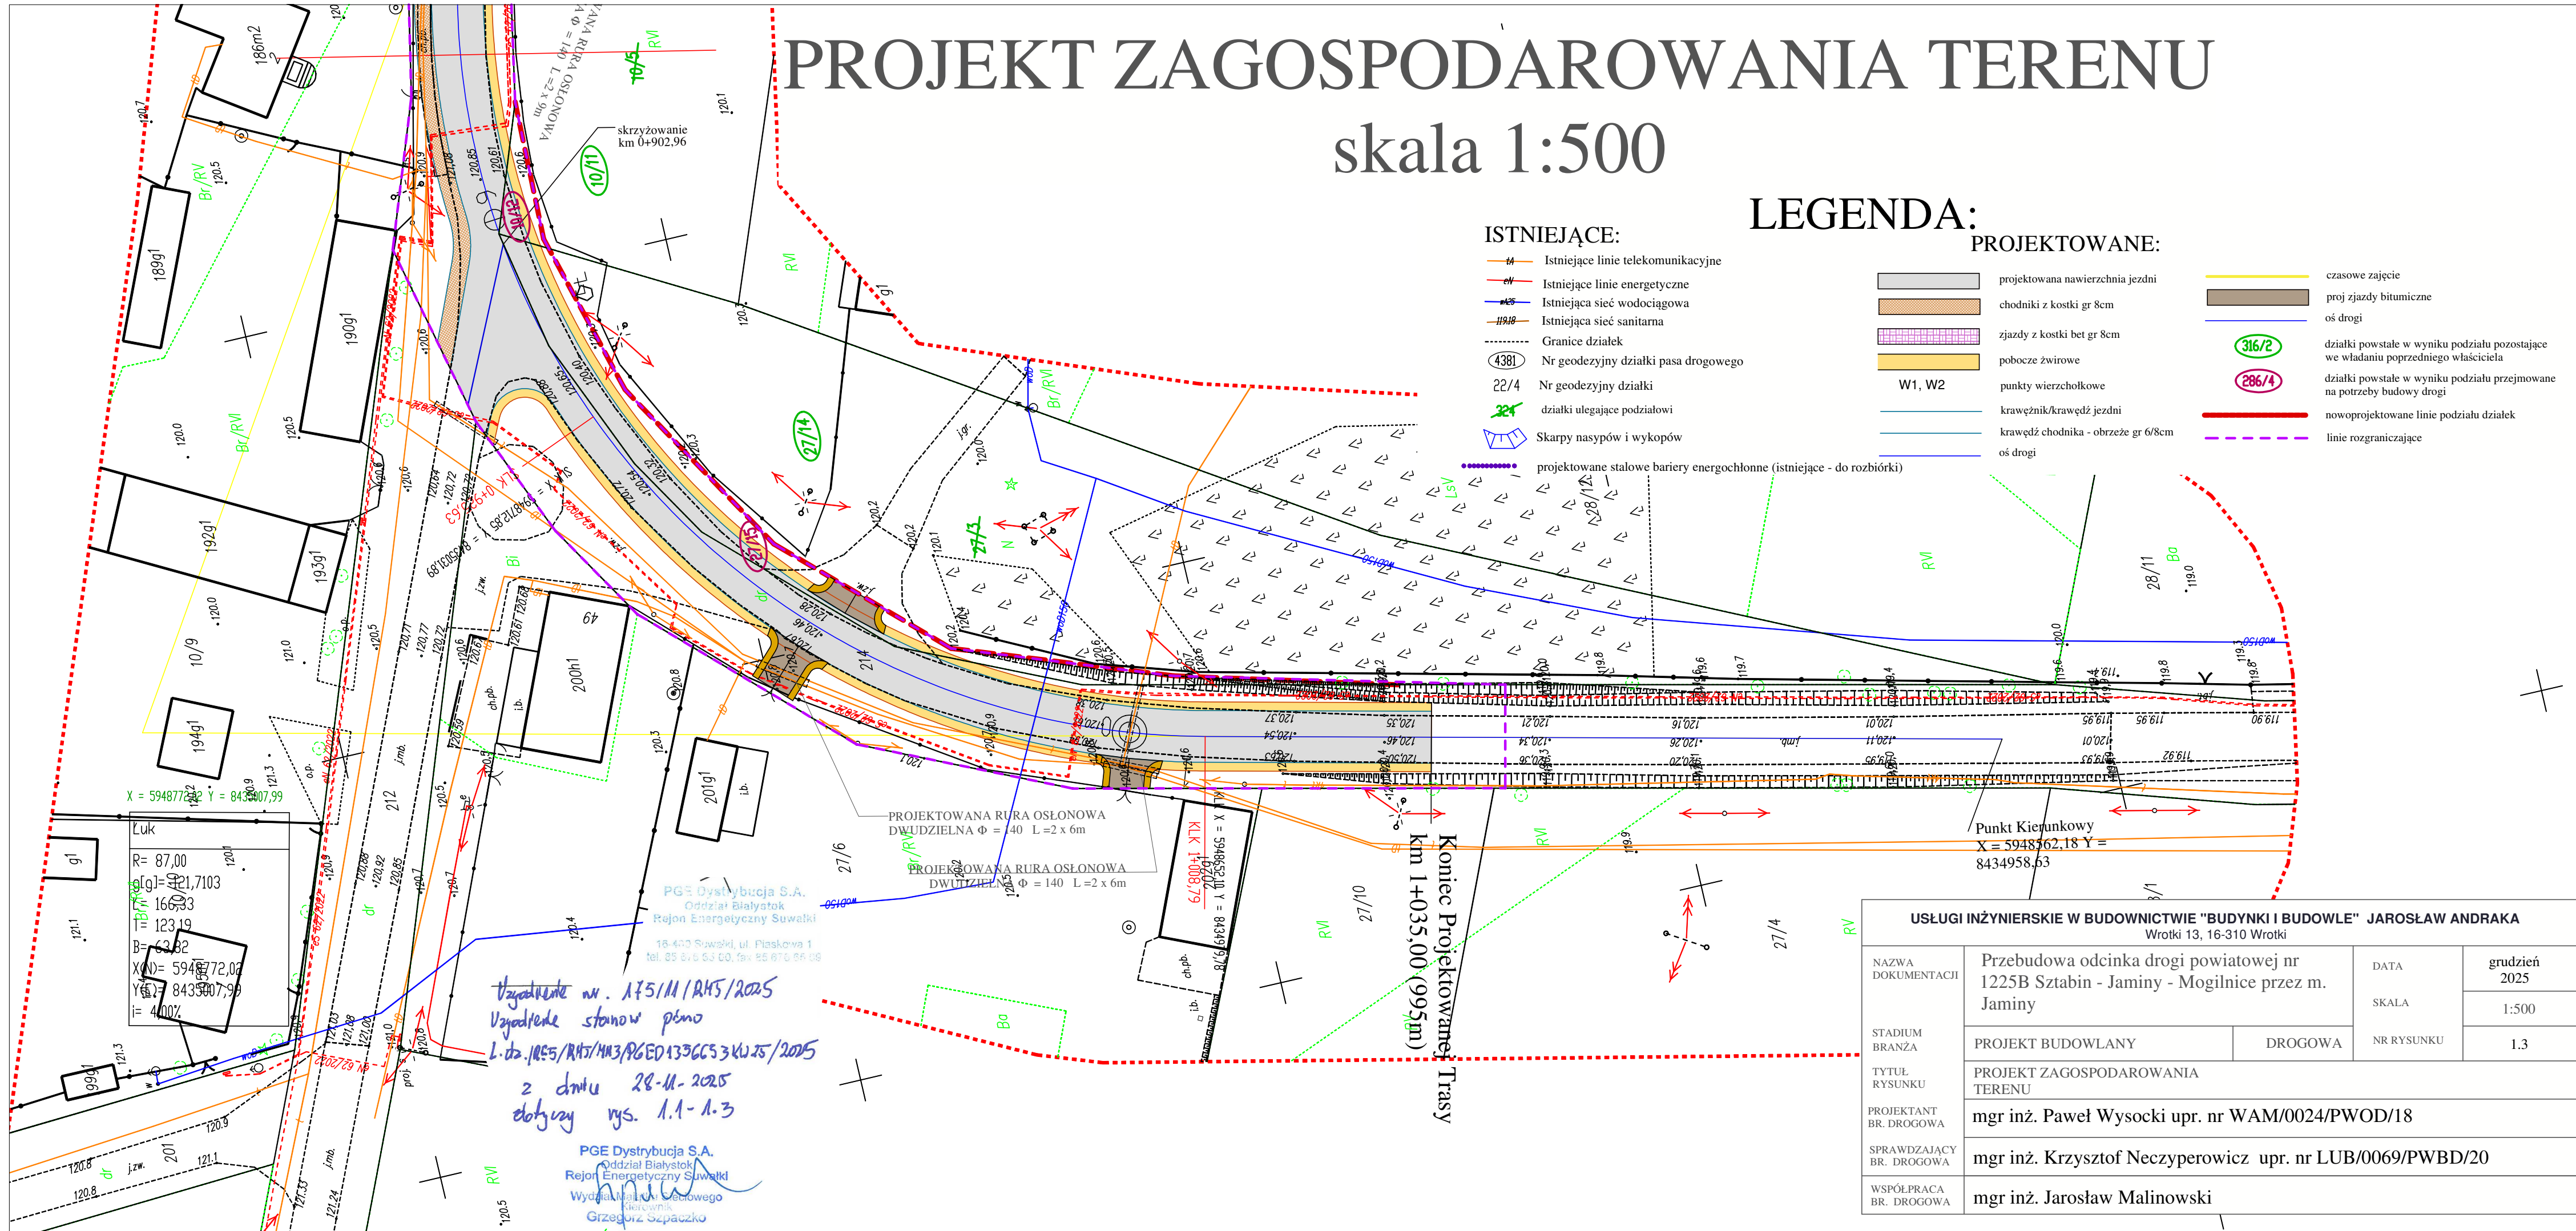

PROJEKT ZAGOSPODAROWANIA TERENU

skala 1:500

LEGENDA:

ISTNIEJĄCE:

- Istniejące linie telekomunikacyjne
- Istniejące linie energetyczne
- Istniejąca sieć wodociągowa
- Istniejąca sieć sanitarna
- Granice działek
- (4381) Nr geodezyjny działki pasa drogowego
- 22/4 Nr geodezyjny działki
- Skarpy nasypów i wykopów
- projektowane stalowe bariery energochłonne (istniejące - do rozbioru)

PROJEKTOWANE:

- projektowana nawierzchnia jezdni
- chodniki z kostki gr 8cm
- zjazdy z kostki bet gr 8cm
- pobocze żwirowe
- W1, W2 punkty wierzchołkowe
- krawężnik/krawędź jezdni
- krawędź chodnika - obrzeże gr 6/8cm
- oś drogi
- czasowe zajęcie
- proj zjazdy bitumiczne
- oś drogi
- działki powstałe w wyniku podziału pozostające we władaniu poprzedniego właściciela
- działki powstałe w wyniku podziału przejmowane na potrzeby budowy drogi
- nowoprojektowane linie podziału działek
- linie rozgraniczające

USŁUGI INŻYNIERSKIE W BUDOWNICTWIE "BUDYNKI I BUDOWLE" JAROSŁAW ANDRACKA				
Wrotki 13, 16-310 Wrotki				
NAZWA DOKUMENTACJI	Przebudowa odcinka drogi powiatowej nr 1225B Sztabin - Jaminy - Mogilnice przez m. Jaminy		DATA	grudzień 2025
			SKALA	1:500
STADIUM BRANŻA	PROJEKT BUDOWLANY	DROGOWA	NR RYSUNKU	1.3
TYTUŁ RYSUNKU	PROJEKT ZAGOSPODAROWANIA TERENU			
PROJEKTANT BR. DROGOWA	mgr inż. Paweł Wysocki upr. nr WAM/0024/PWOD/18			
SPRAWDZAJĄCY BR. DROGOWA	mgr inż. Krzysztof Neczyczerowicz upr. nr LUB/0069/PWBD/20			
WSPÓŁPRACA BR. DROGOWA	mgr inż. Jarosław Malinowski			