


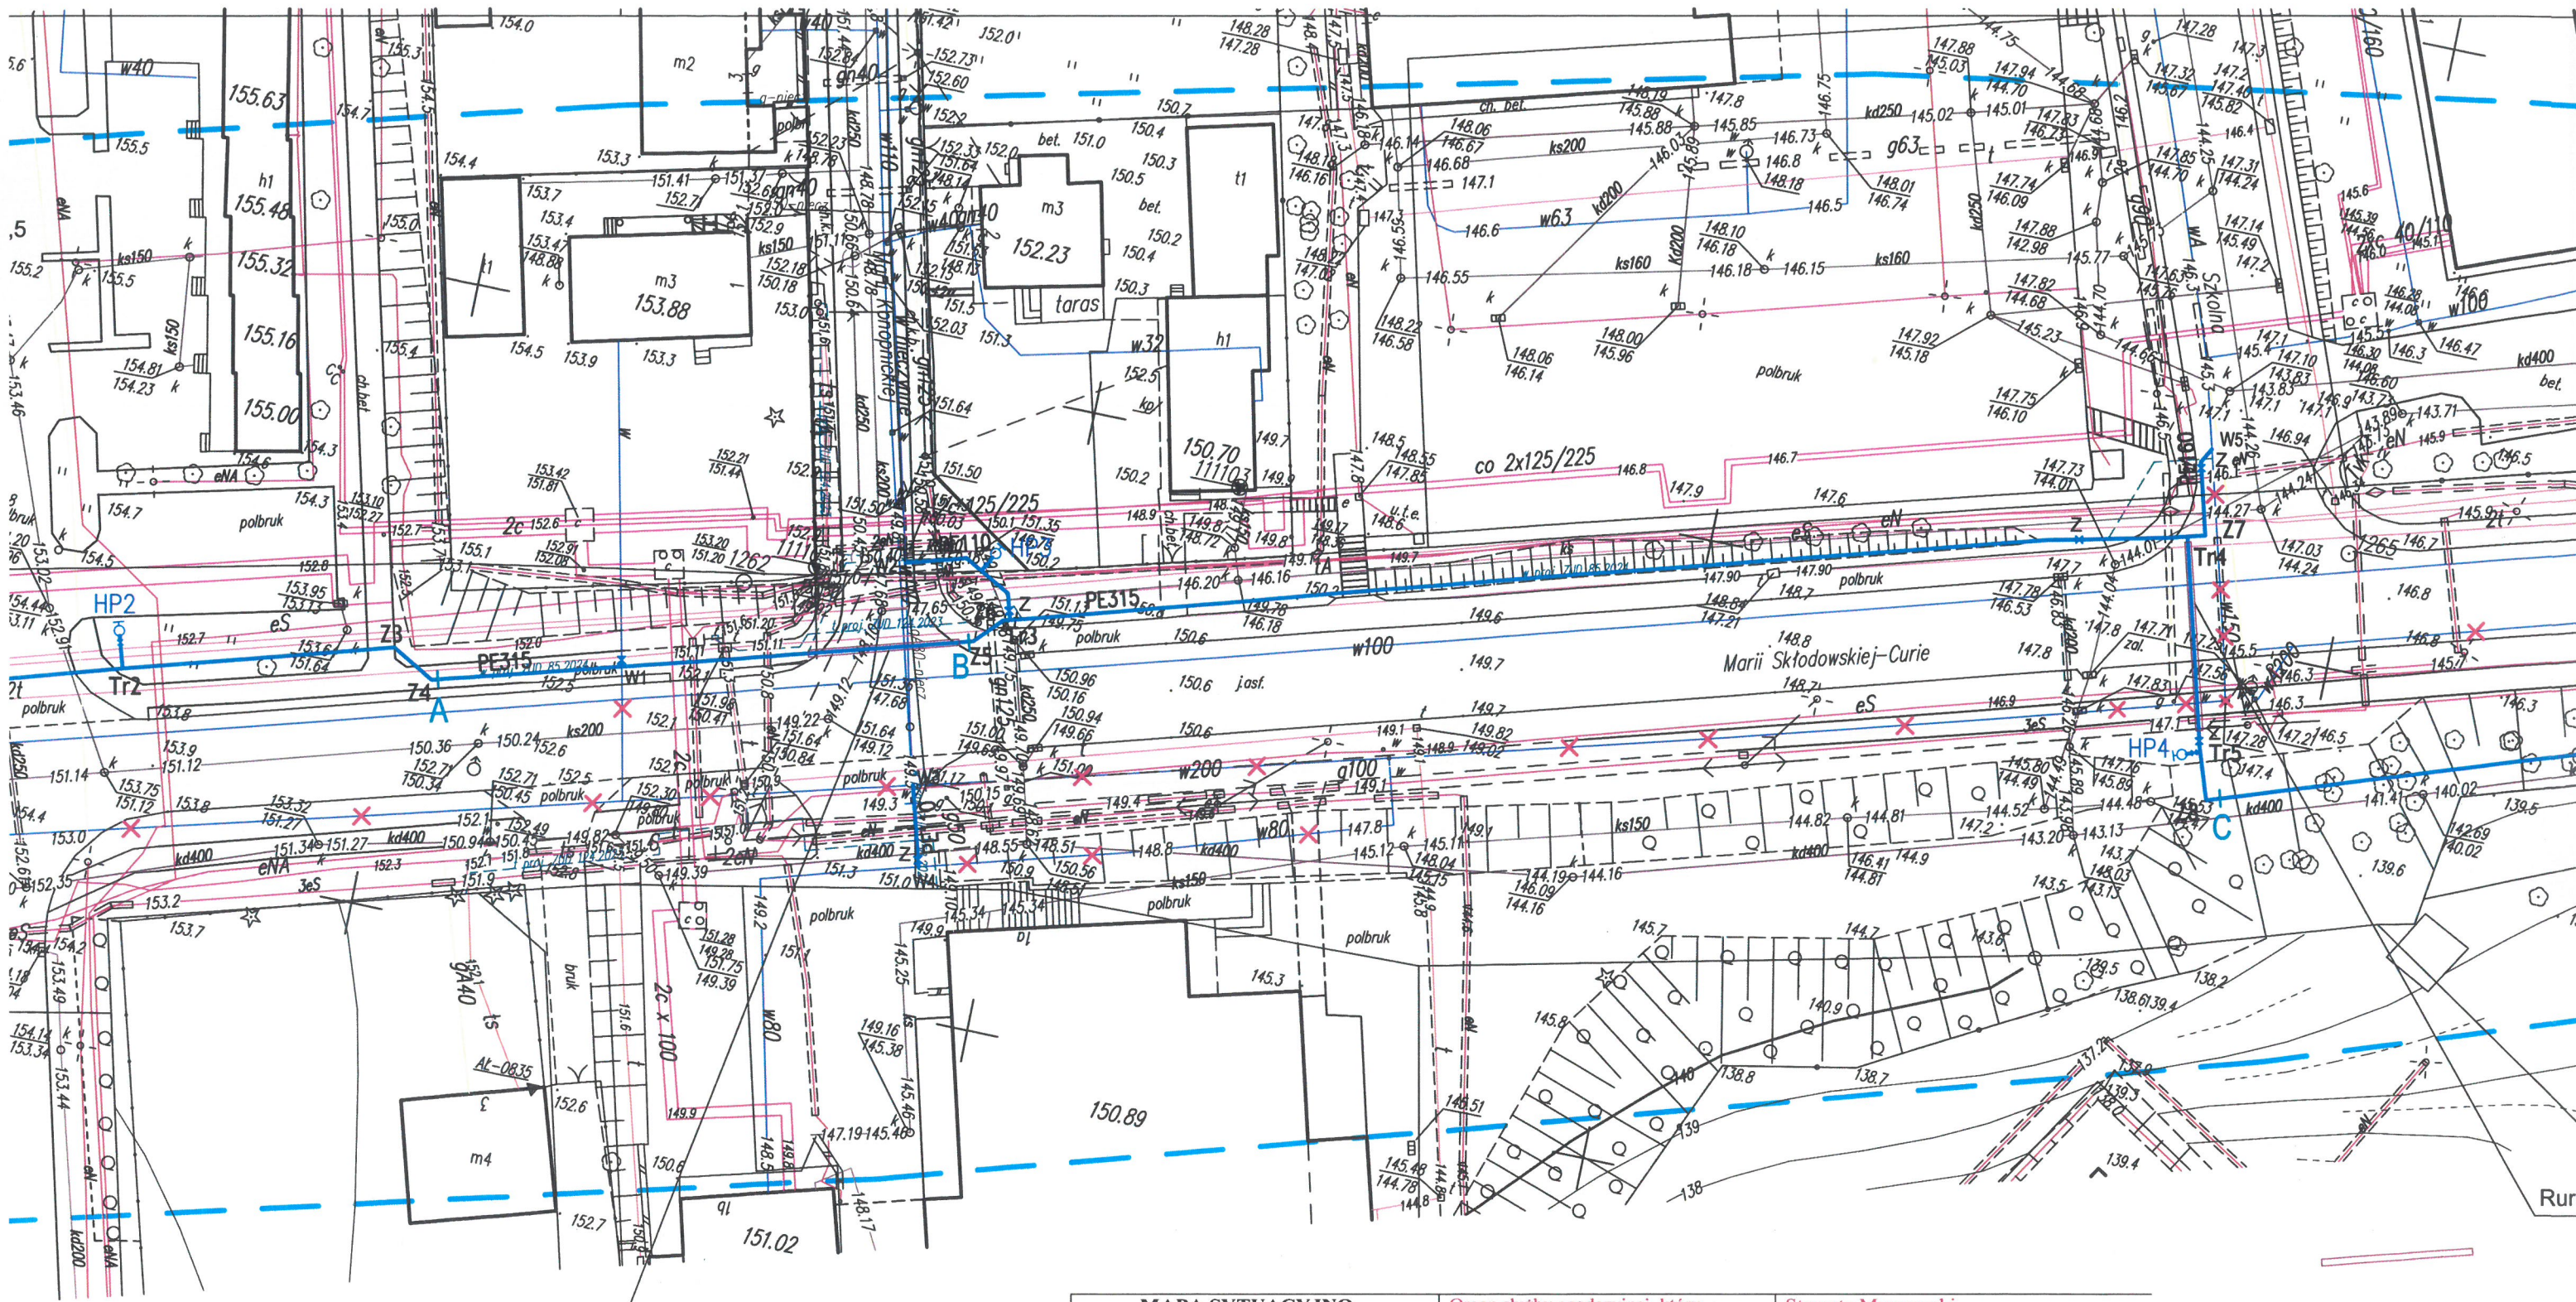

Rura ochronna RHDPE450x25,5

L=12,0m

Przebieg rury, ze przedłożony projekt
z przebiegiem rury w planie i w przekroju
uzgodniono z uwagami bez uwag w Zakładzie
Wodociągów i Kanalizacji Sp. z o.o. w Mrągowie
O rozpoczęciu robót należy powiadomić
ZWiK Mrągowo oraz przekazać 1 egzemplarz
zatwierdzonego projektu.

Data 16.07.2026 podpis

DYREKTOR
Działu Technicznego
mgr inż. Paweł Stefanowicz

MAPA SYTUACYJNO - WYSOKOŚCIOWA w skali 1 : 500	Organ służby geodezyjnej, który otrzymał zgłoszenie	Starosta Mrągowski
Mapa do celów projektowych	Identyfikator zgłoszenia prac	GK.6642.1.557.2026
Jed. Ewidenc.: 281001_1 Mrągowo	Wykonawca prac geodezyjnych	Usługi Geodezyjne Krzysztof Marczenko
Obręb: 05	Nr oraz data sporządzenia dokumentu zawierającego wynik pozytywnej weryfikacji	Protokół weryfikacji nr GK.6642.1.557.2026.1 z dnia 3.06.2026 r.
Nr. działki: 1/4	Operat techniczny numer	P.2810.2026.683
Sekcja mapy: 7.210.23.23.3.2	Imię i nazwisko oraz nr uprawnień zawodowych kierownika prac	Krzysztof Marczenko, upr. nr 16944
Układ współrzędnych płaskich: „2000”	Poświadczam, że niniejszy dokument został opracowany w wyniku prac geodezyjnych i kartograficznych, których rezultaty zawiera operat techniczny pozytywnie zweryfikowany. Jednocześnie informuję, że jestem świadomy odpowiedzialności karnej za złożenie fałszywego oświadczenia.	
Układ wysokości: : PL-EVRV2007-NH	W granicach aktualizacji nie badano słuszności gruntowych.	Wykonał: Mrągowo, dn. 03. 06. 2026 r. GEODETA UPRAWNIONY Krzysztof Marczenko Nr uprawnień 16944 Os. Nikutowo 6/2, 11-700 Mrągowo
O – punkt osnowy geodezyjnej podlegający ochronie prawnej. ----- zakres aktualizacji Nie wyklucza się istnienia w terenie również urządzeń podziemnych ułożonych, a nie zgłoszonych do inwentaryzacji geodezyjnej. Wszystkie obiekty budowlane wymagające pozwolenia na budowę podlegają wytyczeniu na gruncie przez jednostkę wykonawstwa geodezyjnego, a po ich wybudowaniu - powykonawczej inwentaryzacji geodezyjnej.		

MAPA DO CELÓW PROJEKT

Oświadczam, że treść mapy, na której wyk
jest zgodna z treścią mapy zasadniczej wy
Mrągowskiego jako organu prowadzącego
geodezji i kartografii,
- identyfikator ewidencyjny - GK.6642.1.55
geodeta - Krzysztof Marczenko
mgr inż. Krzysztof Nosek

ZA ZGODNOŚĆ Z ORYGINAŁEM:
mgr inż. Krzysztof Nosek