


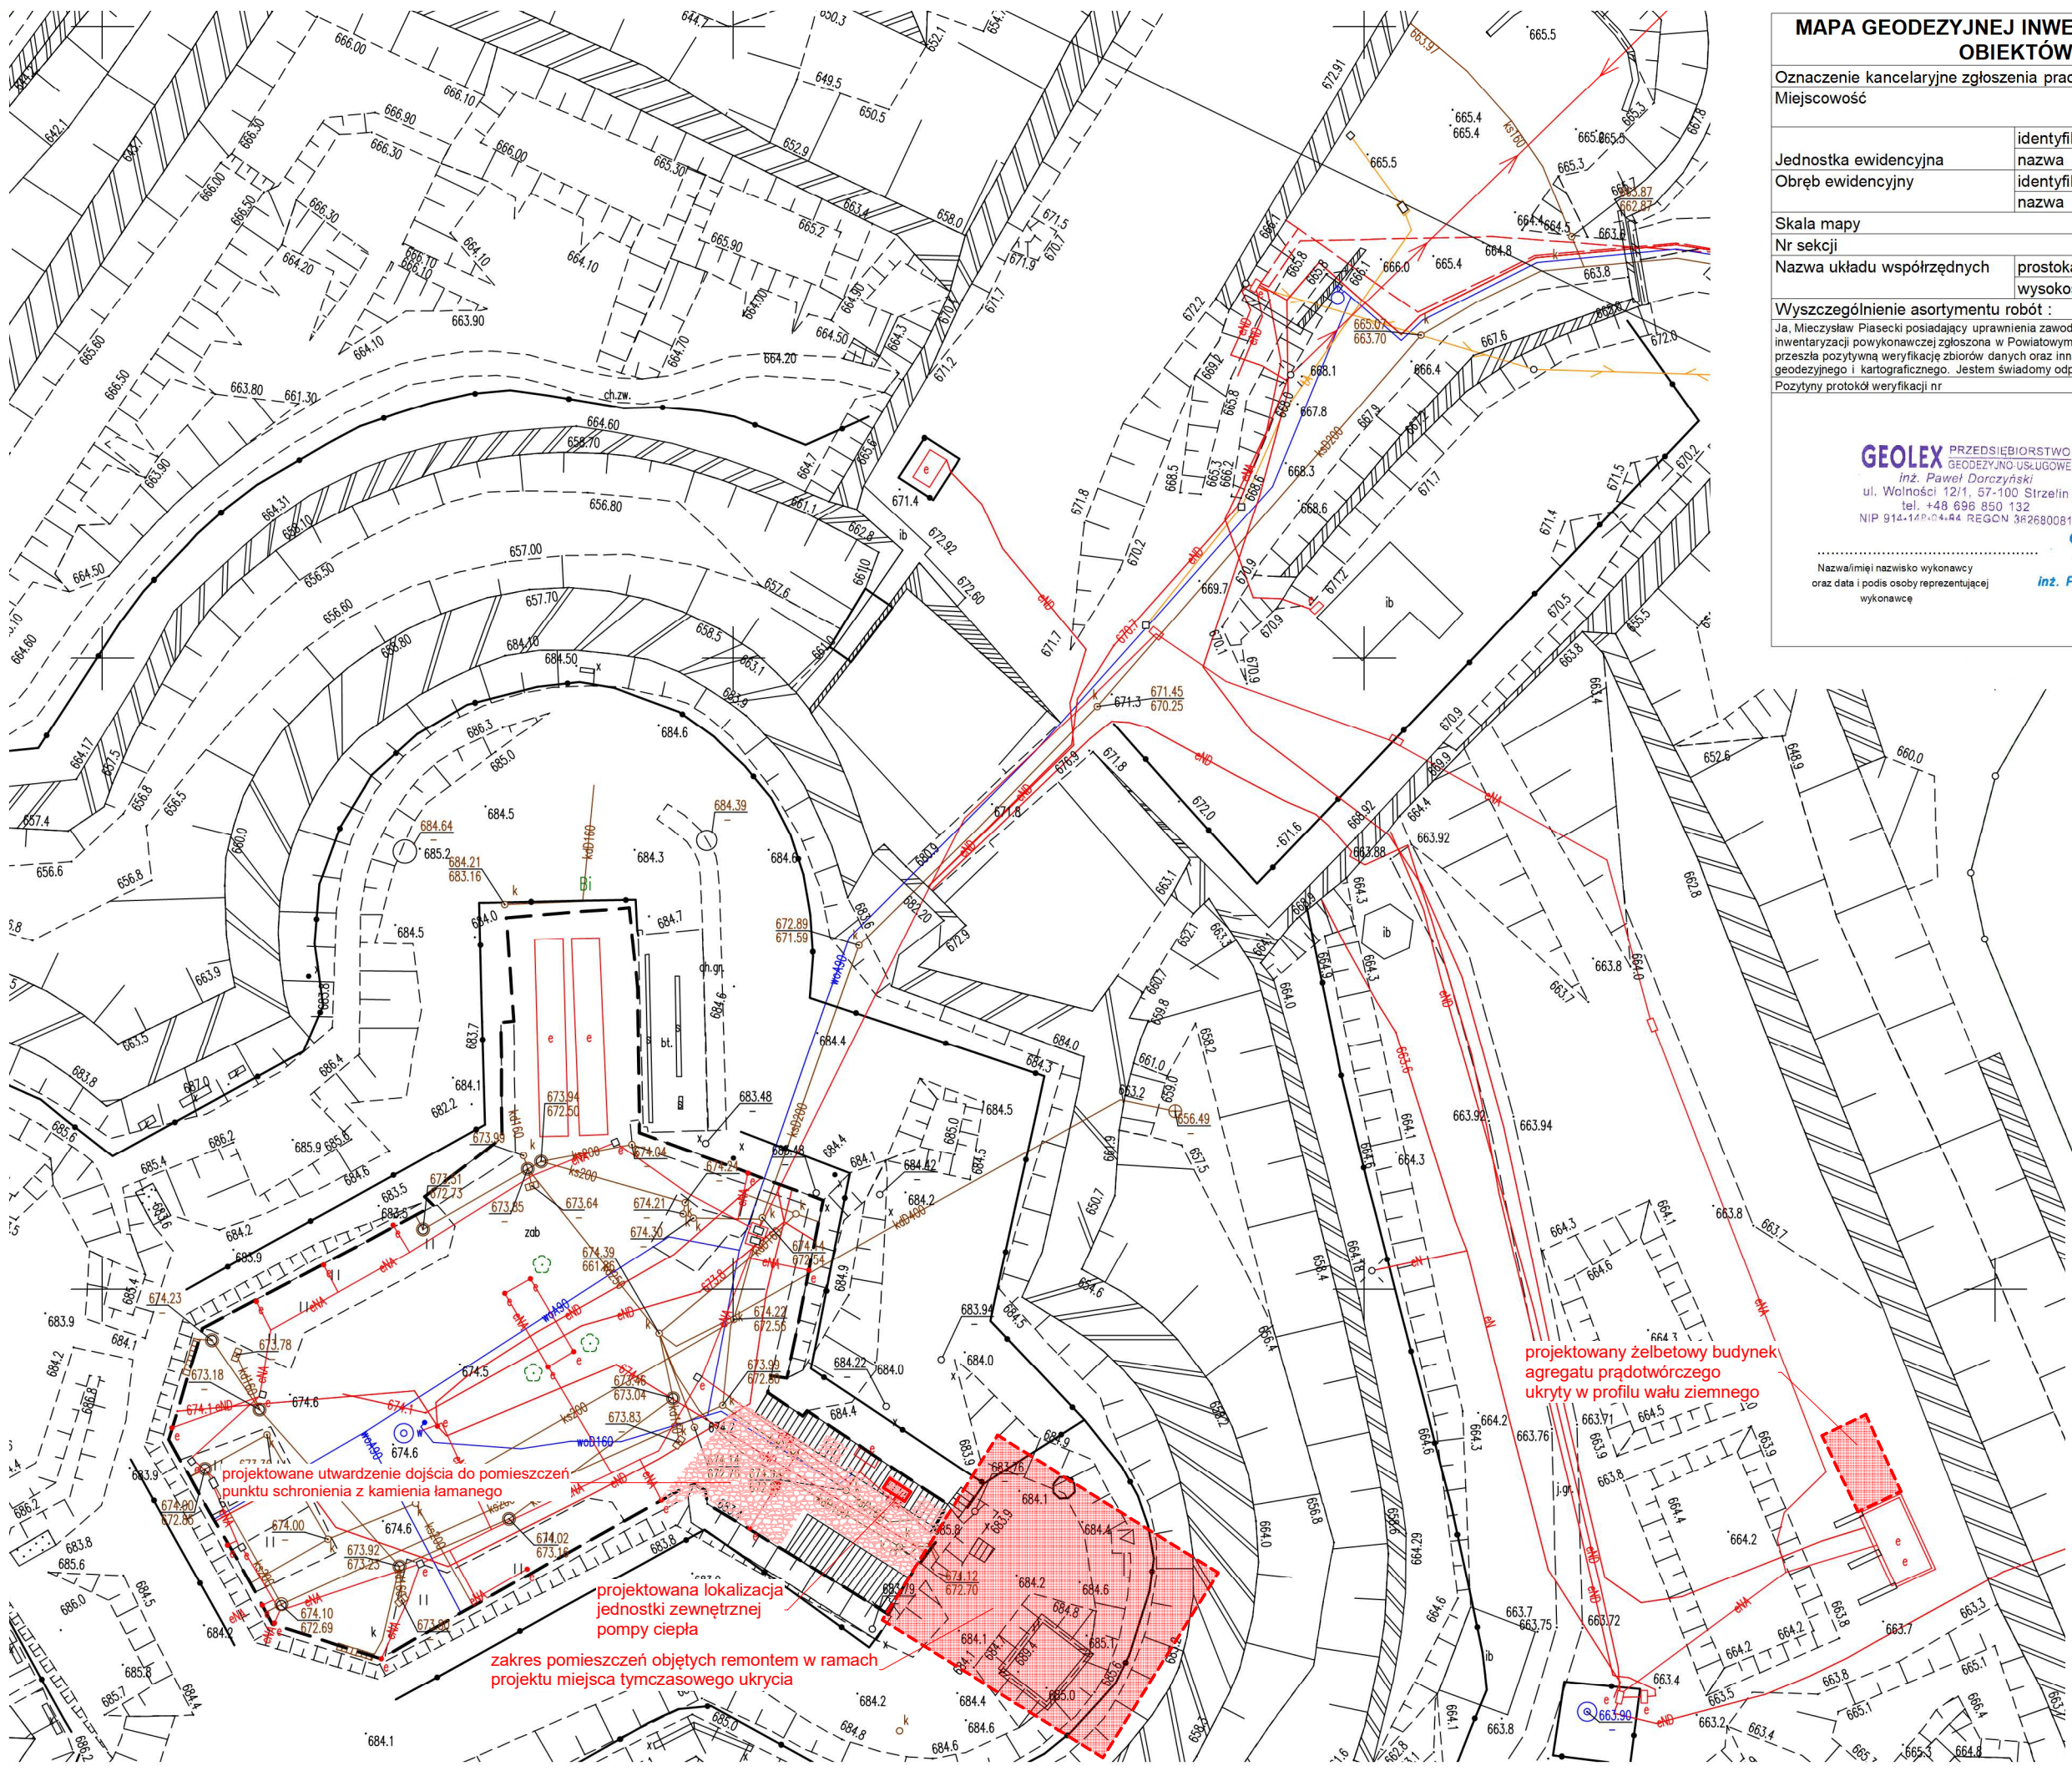

MAPA GEODEZYJNEJ INWENTARYZACJI POWYKONAWCZEJ
OBIEKTÓW BUDOWLANYCH

Oznaczenie kancelaryjne zgłoszenia pracy geodezyjnej

GK.6640.6318.2023

Miejscowość

Srebrna Góra Twierdza dz. nr 479

Jednostka ewidencyjna

identyfikator 022404_2
nazwa Stozowice

Obręb ewidencyjny

identyfikator 022404_2.0009
nazwa Srebrna Góra

Skala mapy

1:500

Nr sekcji

6.141.12.15.2.1, 6.141.12.15.2.3

Nazwa układu współrzędnych

prostokątnych płaskich*
wysokości* 2000/18

EVRF2007

Wyszczególnienie asortymentu robót :

Pomiar Powykonawczy

Ja, Mieczysław Piasecki posiadający uprawnienia zawodowe nr 13322 oświadczam, że niniejsza mapa geodezyjnej inwentaryzacji powykonawczej zgłoszona w Powiatowym Ośrodku Dokumentacji Geodezyjnej i Kartograficznej w Strzelinie przeszła pozytywną weryfikację zbiorów danych oraz innych materiałów przekazywanych do państwowego zasobu geodezyjnego i kartograficznego. Jestem świadomy odpowiedzialności karnej za złożenie fałszywego oświadczenia.

Pozytywny protokół weryfikacji nr

GEOLEX

PRZEDSIĘBIORSTWO
GEODEZYJNO-USŁUGOWE

inż. Paweł Dorczyński

ul. Wolności 12/1, 57-100 Strzelin

tel. +48 696 850 132

NIP 914-149-04-84 REGON 362680081

GEODETA

inż. Paweł Dorczyński

MIECZYSLAW PIASECKI

GEODETA UPRAWNIONY

Uprawnienia nr 13322

57-100 Strzelin, ul. Łąkowa 9

TEL. 71 392 05 90, 667 114 487

Imię i nazwisko, nr uprawnień oraz data

inż. Paweł Dorczyński

który opracował mapę

JEDNOSTKA PROJEKTOWANIA:		Pracownia Projektowa "Arch-S" Stefan Zdzuż 45-920 Opole, ul. Wolności 22 tel. 880 586 279	ARCHI-S
NAZWA OBIEKTU BUDOWLANEGO		REMONT POMIESZCZEŃ WYZNACZONYCH JAKO MIEJSCE TYMCZASOWEGO UKRYCIA W TWIERDZY SREBRNA GÓRA. DOTACJA Z PROGRAMU OCHRONY LUDNOŚCI I OBRONY CYWILNEJ 2026.	
LOKALIZACJA:		ul. Kręta 4 57-215 Srebrna Góra działka nr 479 k.m. 2 obręb Srebrna Góra	
INWESTOR		Gmina Stozowice Stozowice 97 57-213 Stozowice	
PROJEKTANT:		mgr inż. arch. Stefan Zdzuż upr. nr 10/OPOKK/2011 w specjalności architektonicznej do projektowania bez ograniczeń	31 lipca 2026
ETAP PROJEKTU:		PROGRAM FUNKCJONALNO UŻYTKOWY	
TYTUŁ RYS:		PROJEKT ZAGOSPODAROWANIA TERENU	
BRANŻA:	NR RYS:	SKALA:	
ARCHITEKTURA	A 01	1:500	