

MAPA GEODEZYJNEJ INWENTARYZACJI POWYKONAWCZEJ WEWNĘTRZNEJ INSTALACJI GAZOWEJ DO BUDYNKU ŻYWIEC, UL.KOPERNIKA 5, DZ. 4718

GODŁO MAPY: 6.117.31.25.4.1

SKALA 1:500

UKŁAD WSPÓŁRZĘDNYCH PROSTOKĄTNYCH PŁASKICH 2000/6


UKŁAD WYSOKOŚCI: EVRF-2007

Bielsko-Biała, dn. 9.11.2021r.
 Sporządził:

Lokalizacja budynku magazynowego
 na działce nr 4718 w Żywcu

GEODETA UPRAWNIONY
 zaśw. MGPIB nr 13554
 mgr inż. Bernard Ćmok

Oświadczam, że operat techniczny zawierający rezultaty prac geodezyjnych, w wyniku których powstał niniejszy dokument, uzyskał pozytywny wynik weryfikacji. Jestem świadomy odpowiedzialności karnej za złożenie fałszywego oświadczenia	
Identyfikator zgłoszenia prac geodezyjnych	GKN.6640.4550.2021
Organ służby geodezyjnej, który otrzymał zgłoszenie	Starosta Żywiecki
Wykonawca prac geodezyjnych	Biuro geodezyjne GEOMETR s.c. mgr inż. Bernard Ćmok, mgr inż. Jarosław Kluz
Imię i nazwisko osoby reprezentującej wykonawcę	Współwłaściciel: mgr inż. Bernard Ćmok
Numer oraz data sporządzenia dokumentu potwierdzającego wynik pozytywnej weryfikacji	GKN.6640.4550.2021_32760 z dnia 08.11.2021r.
Imię, nazwisko i numer uprawnień zawodowych kierownika prac	mgr inż. Bernard Ćmok nr 13554

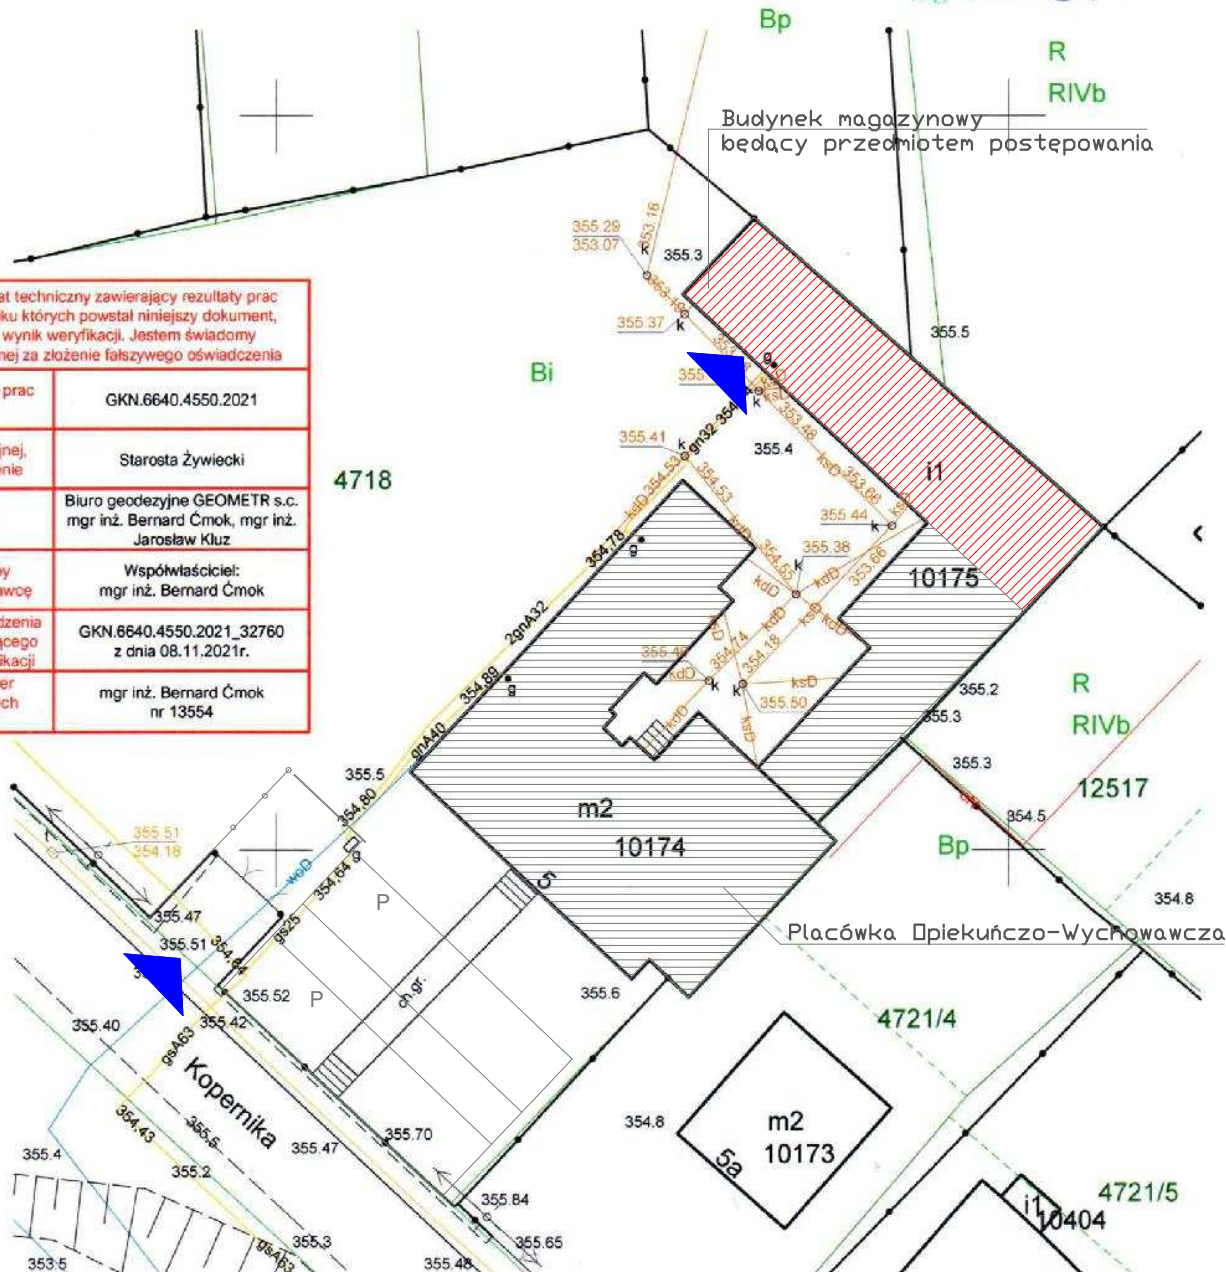

Opracowanie: