



STAROSTWO POWIATOWE
w Lublinie
ul. Spokojna 9
20-074 Lublin

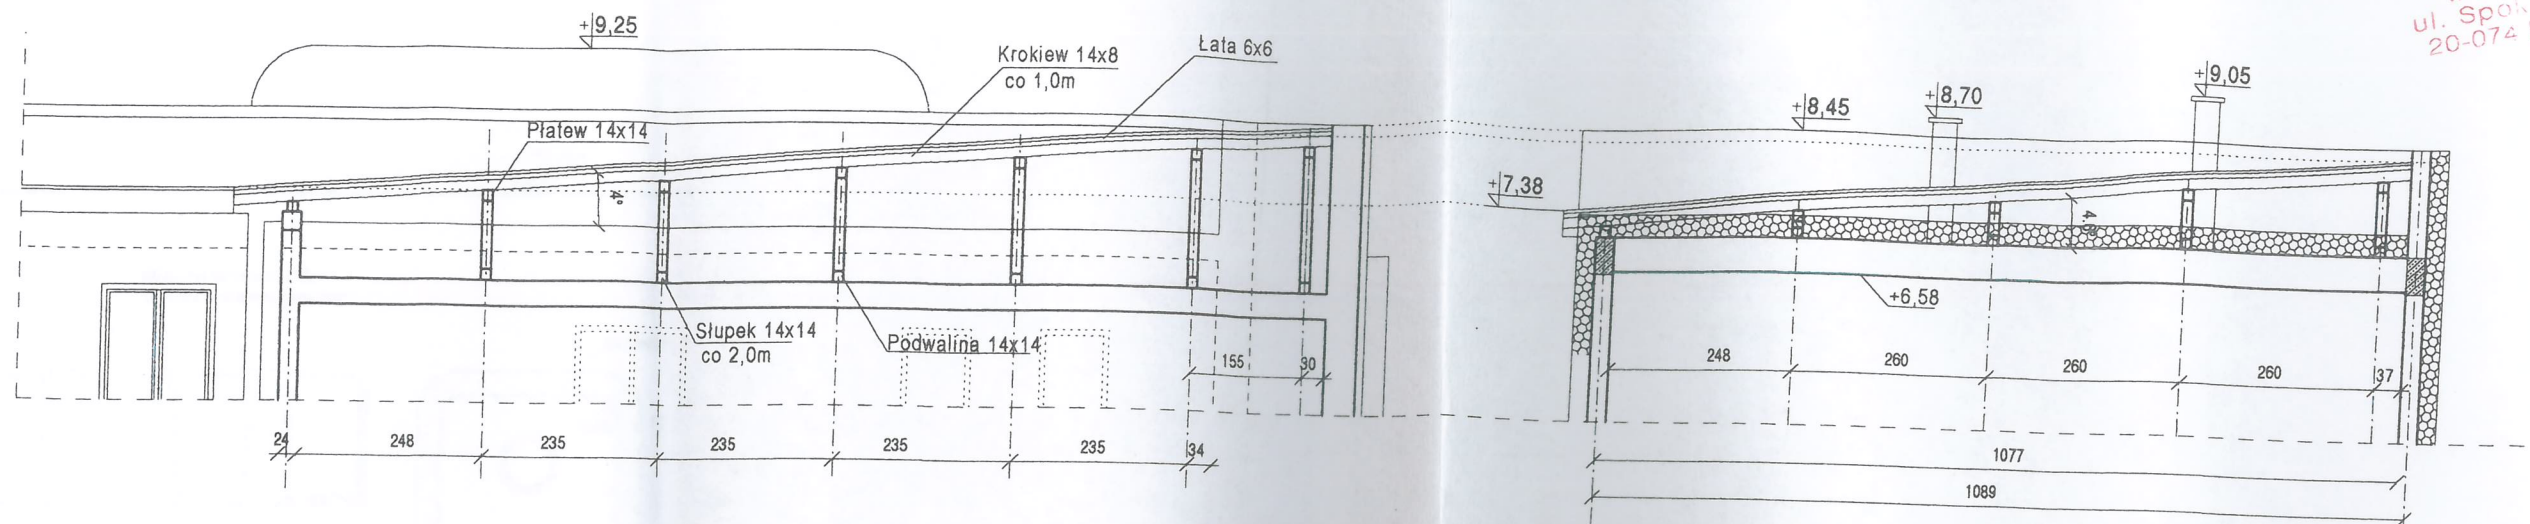

przekrój c-c

przekrój d-d

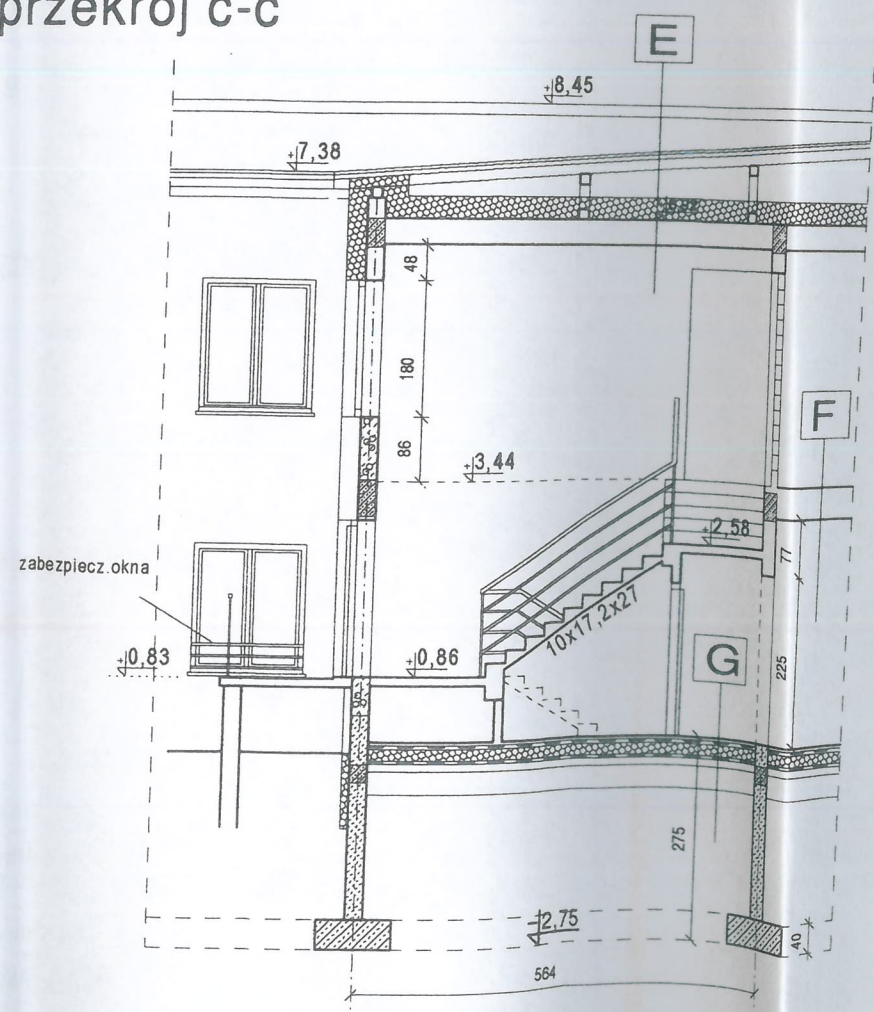

przekrój e-e

- papa w. Wyndo-
- tełmożan
- papa poalkaol.
- tełmożan.
- przytł. OSB
- Fie E Stör

- sufit kaset.

E	F	G
blacha trapezowa łaty kontryaty wiatroizolacja krokwie pustka wełna min. 30cm strop Teriva 34cm tynk gipsowy	gres ceramiczny posadzka beton. 5cm siatka stal. 3mm, 10x10 strop Teriva 34cm tynk gipsowy	gres ceramiczny posadzka bet. C15/20-5cm siatka stal. 3mm 10x10cm 1x hydroizolacja styropian tw. 15cm 2x hydroizolacja chudy beton 10cm ubity piasek 30cm grunt

Za zgodność z oryginałem DOKUMENTACJA POWYKONAWCZA

www.lubcom.com.pl		
Obiekt:	ROZBUDOWA BUDYNKU URZĘDU GMINY JABŁONNA JABŁONNA-MAJĄTEK 26, dz. nr ewid. 282/1, 282/2	
nazwa rysunku	przekrój c-c, d-d, e-e	skala 1:100
Inwestor:	GMINA JABŁONNA	P.B-W
Projektant	imię i nazwisko - nr upr.	podpis ARCHITEKTURA
mgr inż. arch. Franciszek Łasocha nr upr. 52/98/Za		NR RYS. A-6
Sprawdzający mgr inż. arch. Mariola M. Gęborys nr upr. 73/LBOIA-OKK/2010		DATA 27.02.2017r

Izolacja poddasza - folia wiatroizolacyjna wstępnego krycia, niskoparoprzepuszczalna
W łazienkach posadzkę zabezpieczyć folią wywiniętą na ściany 10cm, a ściany w miejscu montażu umywalk i prysznic zabezpieczyć izolacją przeciwwodną w płynie.

b- Izolacje termiczne

Izolacja termiczna ścian zewnętrznych parteru – styropian elewacyjny grubości 25cm ^{qv. 10cm GRAFICO} EPS S033
/mury projektowane/ i styropian grubości 10cm /mury istniejące/
Izolacja termiczna ścian fundamentowych – styropian ekstrudowany grubości 10cm
do 1,0m głębokości od poziomu gruntu.
Izolacja termiczna na stropie piętra – wełna mineralna 30cm. ^{STAND}

9.2 ŚCIANY I SUFITY

- Ściany fundamentowe z bloczków betonowych fundamentowych gr. 24 cm kl.5,0 na zaprawie cementowej, izolacja od zewnątrz polistyren ekstrudowany gr.10cm na izolacji wraz z masą klejącą nie zawierającą rozpuszczalników.
 - Ściany konstrukcyjne i działowe: Ściany konstrukcyjne zewnętrzne z bloczków z betonu komórkowego gr. 24cm na odm.06 zaprawie ciepłochronnej. Od poziomu parteru do wys. 2,6m styropian elewacyjny obłożyć płytą cementową gr.1,25cm – jako zabezpieczenie przed uszkodzeniem. Struktura płyty i kolor jak pozostała powierzchnia elewacji.
 - Ściany konstrukcyjne wewnętrzne – z bloczków z betonu komórkowego gr. 24cm na zaprawie cementowo-wapiennej marki 5MPa.
 - Ściany działowe w parterze z bloczków z betonu komórkowego gr.12cm.
 - Ściany działowe na piętrze warstwowe z płyty GK wypełnienie-wełna mineralna.
 - ściany z luksferów /kolor i układ/ wg rysunku wykonawczego.
 - sufity podwieszane na wysokości 2,5m od podłogi wykonać w sanitariatach, natrysku, w pokoju matki i dziecka.
 - ściany w psionach B,D,1,2 /pół płyty SPK 26,5 REJ 60 z bloczków silikatowych 25 MPa
- 9.3 STROPY** – żelbetowe gęstożebrowe. ^{nowa zaprawa 10 MPa i filany z cegły 30 MPa}
- ^{W psionach B,D,1,2 płyty SPK 26,5 REJ 60}
- 9.4 Wieńce i nadproża** - żelbetowe, kształtowniki stalowe i prefabrykowane wg projektu branży konstrukcyjnej.

9.5 KLATKA SCHODOWA – konstrukcja żelbetowa.**9.6 DACH**

Nad główną częścią zaprojektowano dach jednospadowy w kierunku elewacji południowej i wschodniej o spadkach 4 i 4,6 stopni. Ocieplenie dachu wykonać płytami z wełny mineralnej – gr. 30cm. Więźba dachowa - drewno sosnowe klasy K-27(C-24) o wilgotności nie większej niż 18% (stan powietrzno-suchy). Elementy drewniane impregnować środkami owado i grzybobójczymi metodą kąpielową ściśle wg instrukcji producenta.

Pokrycie dachu - blacha trapezowa powlekana T-55, grubości 0,7mm.

Uwaga:

^{Płyta OSB FIRESTOP GR 23 mm + papa zabezpieczająca południową i wschodnią część dachu + papa zabezpieczająca wieńce i nadproża}
~~ze względu na kąt pochylenia połaci, połączenia blachy wykonać na 2 zakłady.~~
~~zasadzenie wejścia na elewacji północnej blachę trapezową ze spadkiem w kier.~~
~~wschodnim mocować wraz z attyką do istniejącego zadaszenia z płyty betonowej.~~ ^{NIE DOIĆ}

~~Ściany parteru zabezpieczyć przed uszkodzeniem /zginanie, uderzenia, ścieranie/.~~
~~Obłożyć płytą włóknisto-cementową grub. 12,5 mm do wysokości 2,6m od poziomu parteru. Wykończenie zewnętrzne jak elewacja powyżej.~~

KOLORY MATERIAŁÓW ELEWACYJNYCH - do uzgodnienia z projektantem w trakcie budowy.

STAROSTW POWIATOWE

W b.
ul. Spokojna 9
20-074 Lublin

- dach, kominy, obróbki i odwodnienie

Dach pokryty ~~blachą trapezową powlekana T-55mm, grub. 0.7mm.~~ *x 2 p.p.p.c. termozabezpieczalna na piźale OSB FIRESTOP 23 mm*

Kominy w kolorze elewacji, czapy kominowe betonowe - kolor szary

Obróbki blacharskie /mur-attyka/ wykonane z blachy stalowej ocynkowanej powlekanej kolor jasny szary.

- parapety zewnętrzne - blacha powlekana kolor - jak stolarka.

Odwodnienie dachu - rynny i rury spustowe stanowiące jeden system wraz z obróbkami. Zastosować blachę tytanowo-cynkową powlekana grubości 0.55mm. Rynny prowadzić ze spadkiem 0,5%. ~~Przed wejściami od strony południowej zastosować koryto betonowe odwadniające zabezpieczone kratą. Długość 14m.~~

- iluminacja budynku

- ZAMIENIĆ PUNKTOWE OŚWIETLENIE LOGA NA ELEWACJ

~~Projektuje się iluminację fasady budynku - po obwodzie zewnętrznym ścian akcentujących wejścia do budynku na elewacji zachodniej i północnej.~~

~~Iluminacja liniowa - pasy ledowe, montowane między dwoma płaszczyznami fasady akcentującej wejścia.~~

~~Paski należy licować z obrzeżem płaszczyzny. Szerokość paska 1-1,5cm, światło żółte.~~

~~Rodzaj i moc lampy wg proj. branży elektrycznej.~~

- schody zewnętrzne - wykończenie płytami ceramicznymi mrozoodpornymi - stopnie schodowe antypoślizgowe, ryflowane.

- balustrada przy schodach zewnętrznych, oraz zabezpieczenie okna przy spoczniku tych schodów - rury ze stali kwasoodpornej wykończone matowo. Odstępy pomiędzy elementami wypełnienia balustrad max. 20cm. Poręcze wykonać na wysokości 1,1m od posadzki.

11 MATERIAŁY WYKOŃCZENIOWE WEWNĘTRZNE

LATEKSOVA

- ściany wewnętrzne - tynki gipsowe i płyta GK, malowane farbą emulsyjną akrylową matową w kolorach jasnych. Ściany wszystkich pomieszczeń malować farbami zmywalnymi. Ściany klatek schodowych i korytarzy do wysokości wg. rysunku widoku i kolorystyki ścian - dodatkowo zabezpieczyć lakierem lamperyjnym o satynowym połysku. Nakładanie lakieru musi być wykonane jednorazowo na całej płaszczyźnie powierzchni po pokryciu ścian farbą o określonym kolorze.

Kierownik bud.

inż. Janusz Wojski
upr. bud. Nr 2798/Lb/06

Za zgodn
z oryginał

DOKUMENTACJA
POWYKONAWCZA