


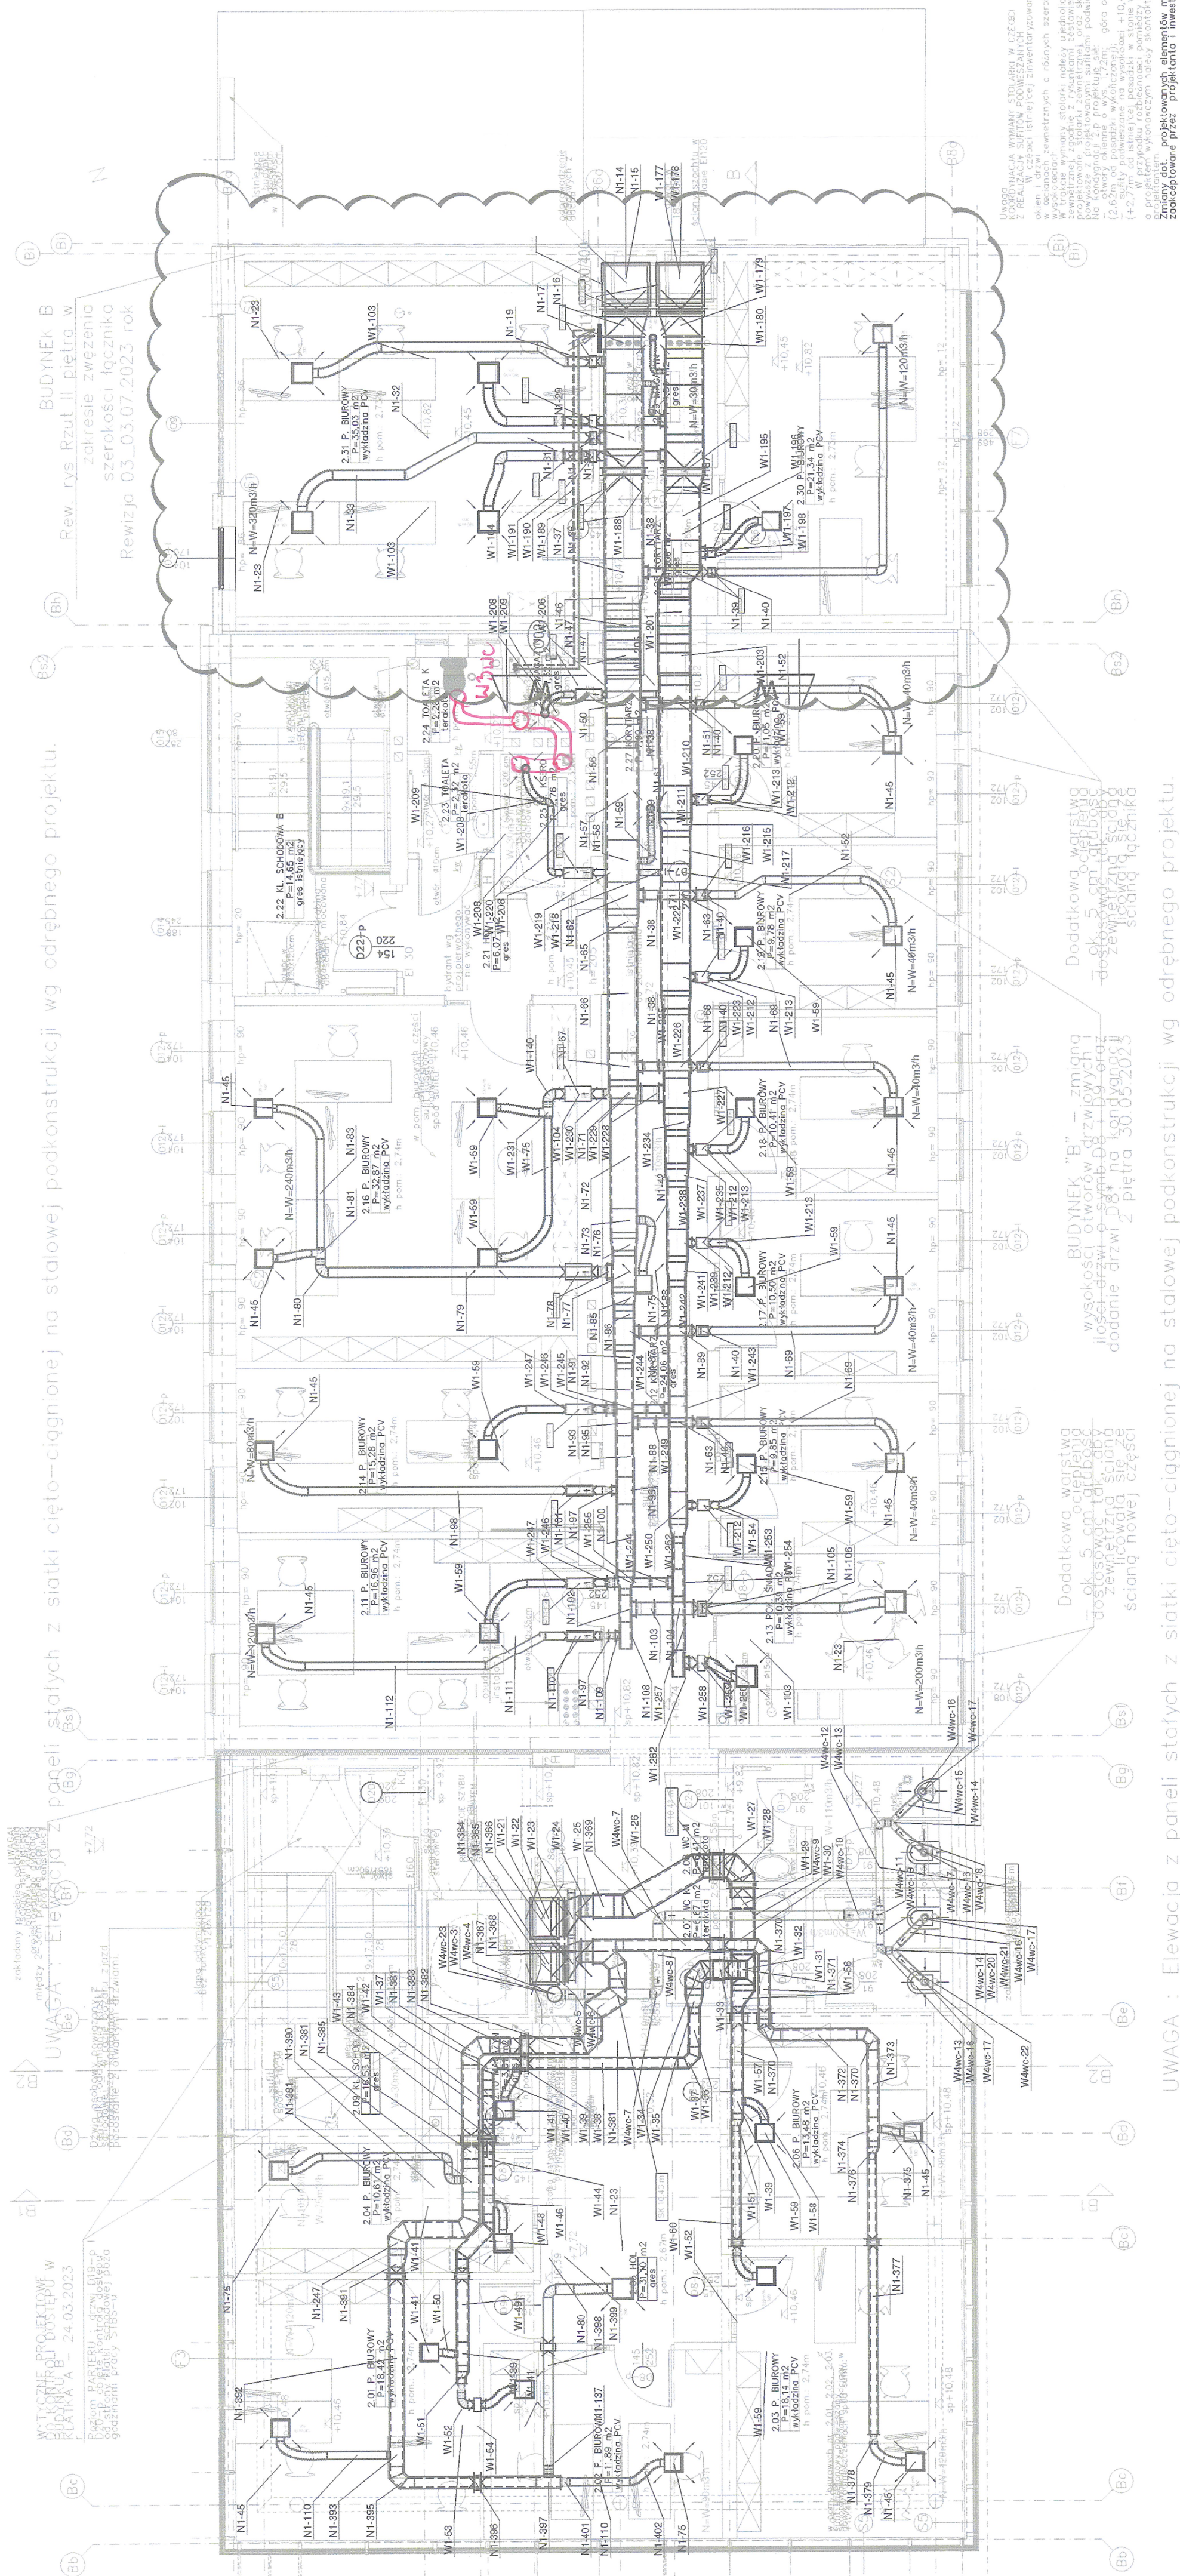

UWAGA : Ewentualne zmiany z paneli starych z siatki ciepło-ciągnionej na stalowej podkonstrukcji wg odrębnego projektu.

UWAGA : Ewentualne zmiany z paneli starych z siatki ciepło-ciągnionej na stalowej podkonstrukcji wg odrębnego projektu.

BUDYNEK B
Raw rys Rzut II piętra w
zakresie zwiększenia
szerokości łącznika
Rewizja 03-03.07.2023 rok

UWAGA : Ewentualne zmiany z paneli starych z siatki ciepło-ciągnionej na stalowej podkonstrukcji wg odrębnego projektu.

ZMIENY PLANOWANE
KOLOR CZERWONYM
BUDOWLANIA POWTÓRZAJĄCE
OPRACOWAŁ
Grzegorz Chmielewski

PROJEKT ZAMIENNY WZASDU WUMI

PRACOWNIA ARCHITEKTURA
FRAWA AUTORSKIE ZASTRZEŻENIE

DOMINO
grupa architektoniczna
ul. Mickiewicza 118/5
71-140 Szczecin
tel. 091 487 40 70

projekt obiektu:
**REWITALIZACJA OBSZARU
OBEJMĄJĄCEGO KWARTAŁ
ŚRÓDMIEJSKI OZNACZONY
NUMEREM 36 W SZCZECINIE
BUDYNEK B**

adres:
Kwartal nr 36 ograniczony ulicami
A. Małkowskiego, Bł. Królowej Jadwigi,
Bohaterów Getta, Warszawskiego, Księcia
Bogusława X. Pi. Zgody
na działkach nr
151, 27/9, 27/33, 27/10, 27/11, 27/37,
27/38, 27/13, 27/14, 27/15, 27/16, 27/34,
27/35, 27/36, 27/26, 27/20, 27/25, 27/30,
27/31, 27/32, 27/27, 27/24, 27/23, 27/22,
27/21, 27/28, 27/28, 27/19, 27/18, 27/17 z
obrębów 1035 oraz dz. nr 2 z obrębów 1042.

inwestor:
Szczeciński Towarzystwo Budowlane Spółdzielni z o.o.
ul. Bohaterów Getta, Warszawskiego nr 1, 75-002 Szczecin

rysunek / temat / treść:
WENTYLACJA MECHANICZNA

projektant PROJEKTANT:
mgr inż. Krzysztof GOGULSKI
upr. nr 16852/2002

opracowanie:
mgr inż. Radosław GAZDULA

projektant SPRAWOZDAWCA:
mgr inż. Patrycja METERSKI
upr. nr 24700/1003/04

skala:
P.W.
1:75

tytuł:
SANITARNIA
RYS.210

Akceptuje zmiany nieistotne
z punktu widzenia
prawa budowlanego
mgr inż. Krzysztof Gogulski
Up. bud. do projektowania i kierowania
robotami budowlanymi w zakresie sieci instalacji
wewnętrznych, kanalizacyjnych, ciepłych,
wentylacyjnych i gazowych.
nr ewidencyjny 16852/2002