


UWAGA : Elewacja z paneli statych z siatki cięto-ciągnionej na stalowej podkonstrukcji wg odrębnego projektu.

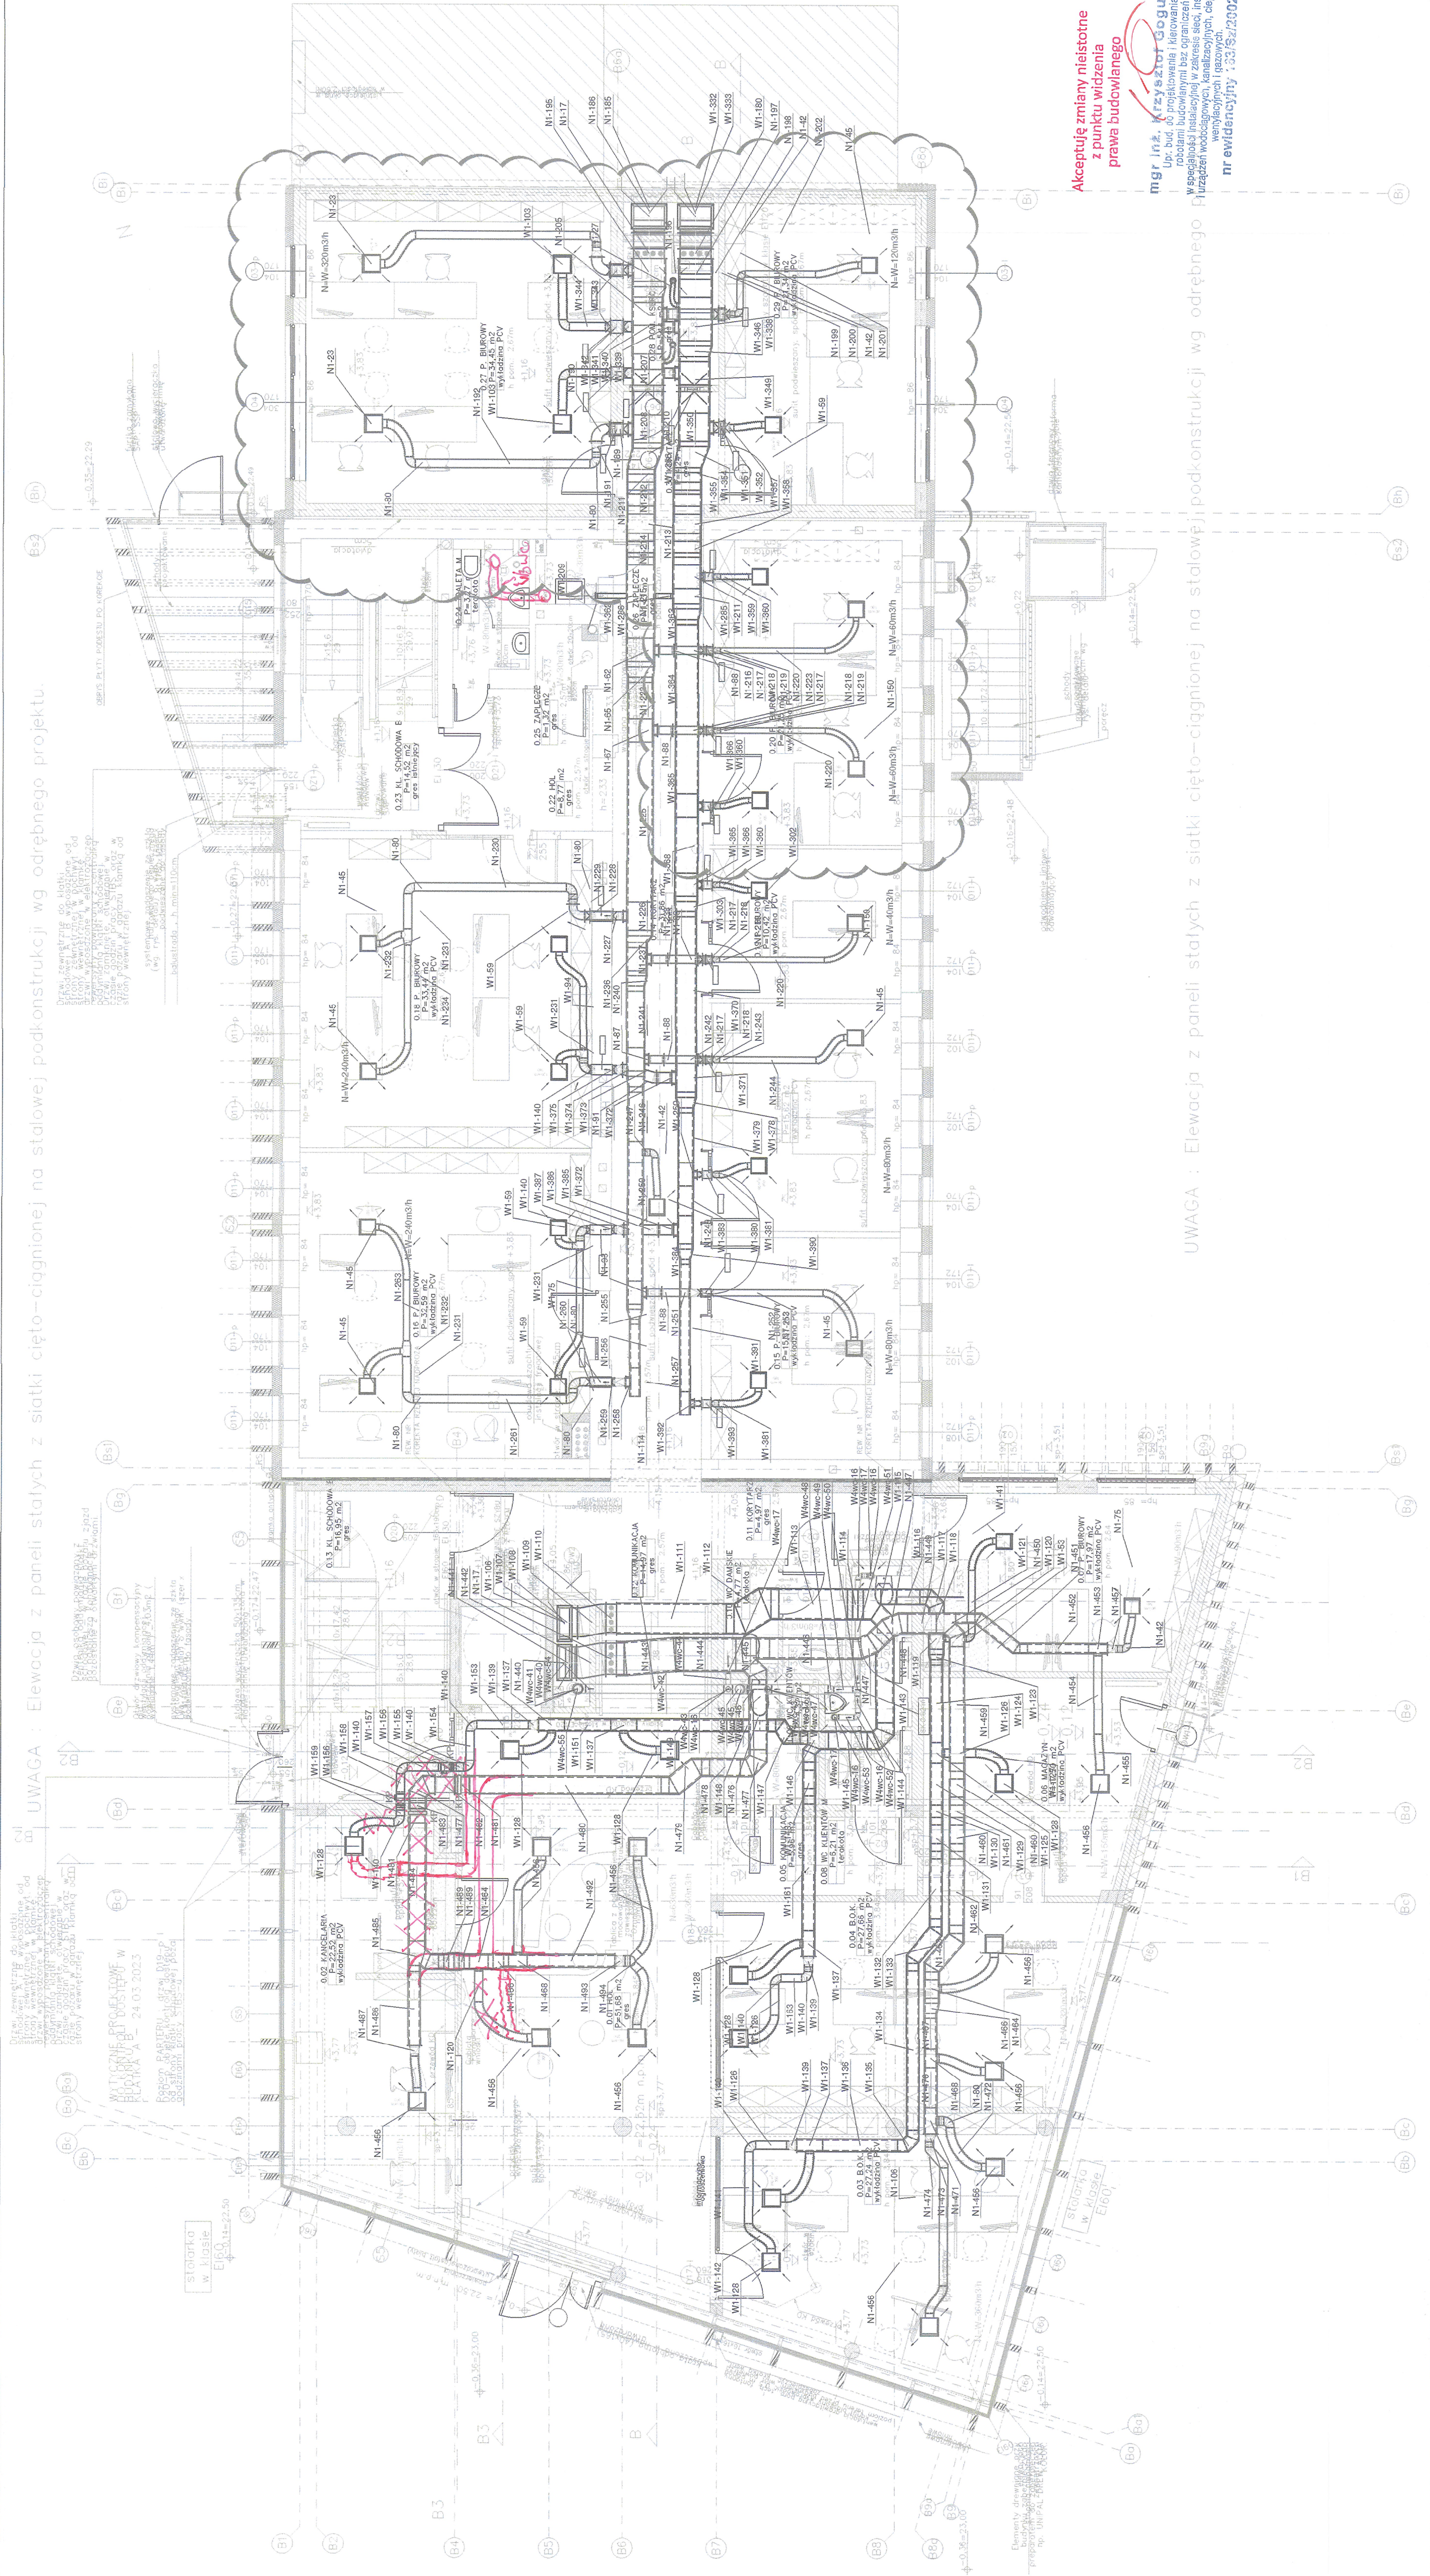

ZMIANY NAMIESONKO
KOLEM CZERWONYM

DOCUMENTACJA PONTONOWA

ZMIANY NAMIESONKO
KOLEM CZERWONYM

OPRACOWANIE
GŁÓWNY ARCHITECT

PROJEKT ZAMIAWIAJĄCY
URZĄD MIASTA

PRACOWNIA ARCHITECTURALNA
DOMINO

DOMINO
grupa architektoniczna

ul. Mickiewicza 18/5
71-140 Szczecin
tel. 091 487 40 70

projektant: [signature]

REWITALIZACJA OBSZARU
OBEJMUJĄCEGO KWARTAŁ
ŚRÓDMIEJSKI OZNACZONY
NUMEREM 36 W SZCZECINIE
BUDYNEK B

Kwartal nr 36 ograniczony ulicami
A. Matkowskiego, Bt. Królowej Jadwigi,
Bohaterów Getta Warszawskiego, Księcia
Bogusława X, Pl. Zgody
na działkach nr
151, 27/9, 27/33, 27/10, 27/11, 27/37,
27/38, 27/13, 27/14, 27/15, 27/16, 27/34,
27/35, 27/36, 27/36, 27/20, 27/25, 27/30,
27/31, 27/32, 27/37, 27/24, 27/23, 27/22,
27/21, 27/29, 27/28, 27/19, 27/18, 27/17 z
obręb 1035 oraz dz. dr. z obręb 1042.

Acceptuję zmiany nieistotne
z punktu widzenia
prawa budowlanego

mgr inż. Krzysztof Gogulski
Up. bud. do projektowania i kierowania
w specjalności inżynierskiej bez ograniczeń
w zakresie: budownictwa mieszkaniowego,
wzrostu wodociągów, kanalizacji, ciepłoty,
wzrostu gazowni, ciepłoty,
nr ewidencyjny: 133/Sz/2002

mgr inż. Krzysztof Gogulski
Up. bud. do projektowania i kierowania
w specjalności inżynierskiej bez ograniczeń
w zakresie: budownictwa mieszkaniowego,
wzrostu wodociągów, kanalizacji, ciepłoty,
wzrostu gazowni, ciepłoty,
nr ewidencyjny: 133/Sz/2002

RZUT PARTERU
WENTYLACJA MECHANICZNA

mgr inż. Krzysztof Gogulski
Up. bud. do projektowania i kierowania
w specjalności inżynierskiej bez ograniczeń
w zakresie: budownictwa mieszkaniowego,
wzrostu wodociągów, kanalizacji, ciepłoty,
wzrostu gazowni, ciepłoty,
nr ewidencyjny: 133/Sz/2002

