


Dach nad budynkiem C

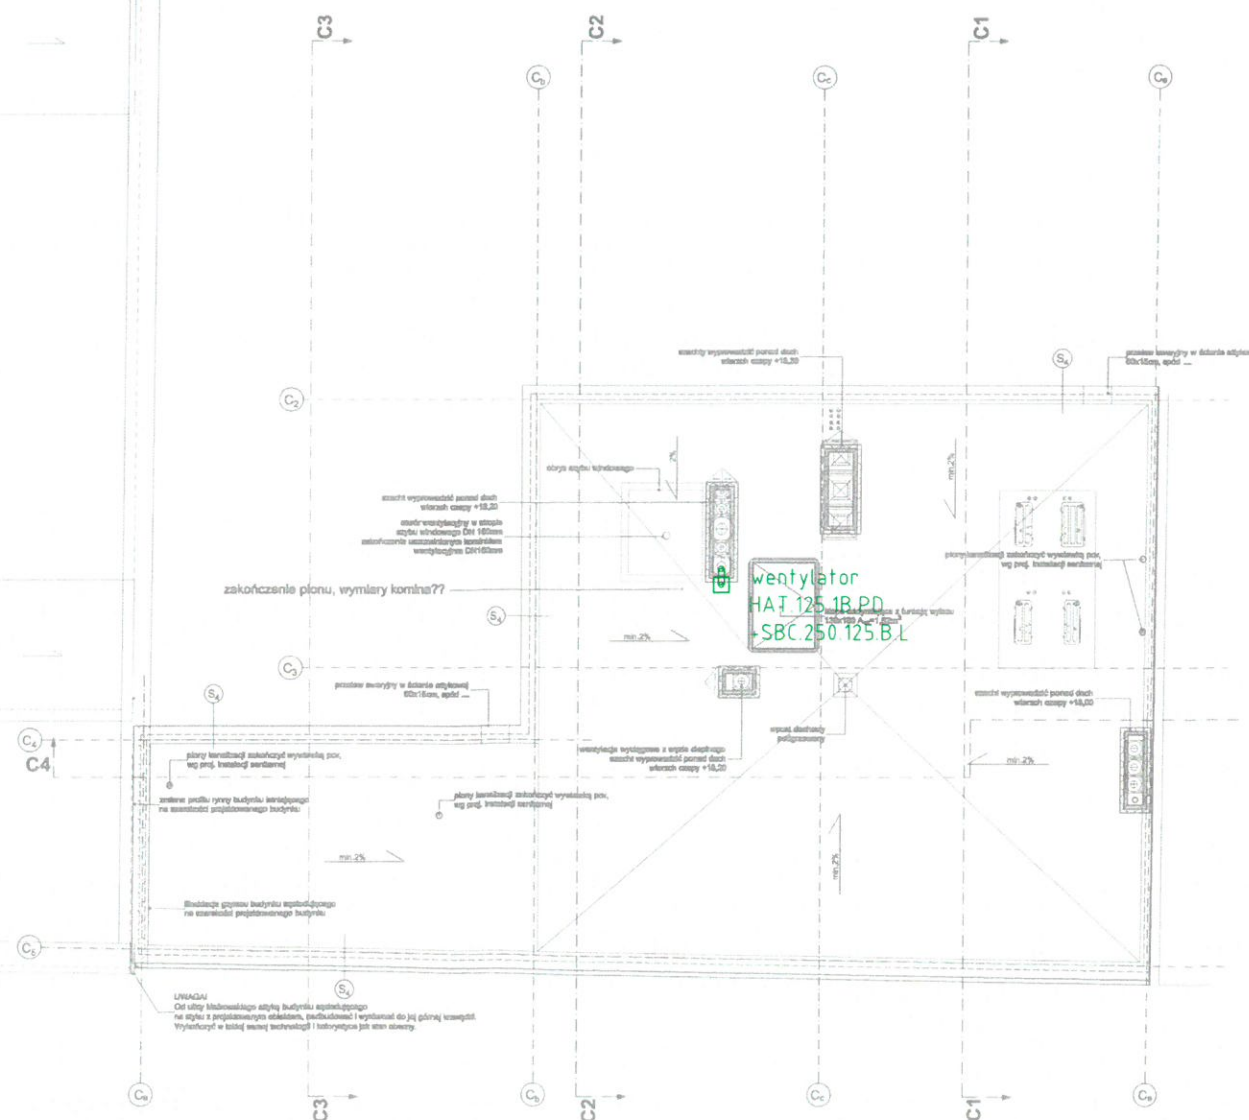

		GOSPR	
		81-874 Szopół, ul. Rejz 124/1 tel. 85/609/718 45 51	
BRANŻA		Sanitarna	
RYTUŚYNEK		Rzut dachu nad budynkiem C	
NR PROJEKTU		DNM/1/07/2014	
		RYS. W3	
DATA 07 2014		mgr inż. Tomasz Małachowski mgr inż. ROMAN SZYDŁO/PROM/12	
OPRACOWANIE		mgr inż. Marek Mielczak	
SKALA 1:100		mgr inż. Joanna Selińska - Wzł. mgr inż. 123/04/08	
SPRAWCZĄCE			