


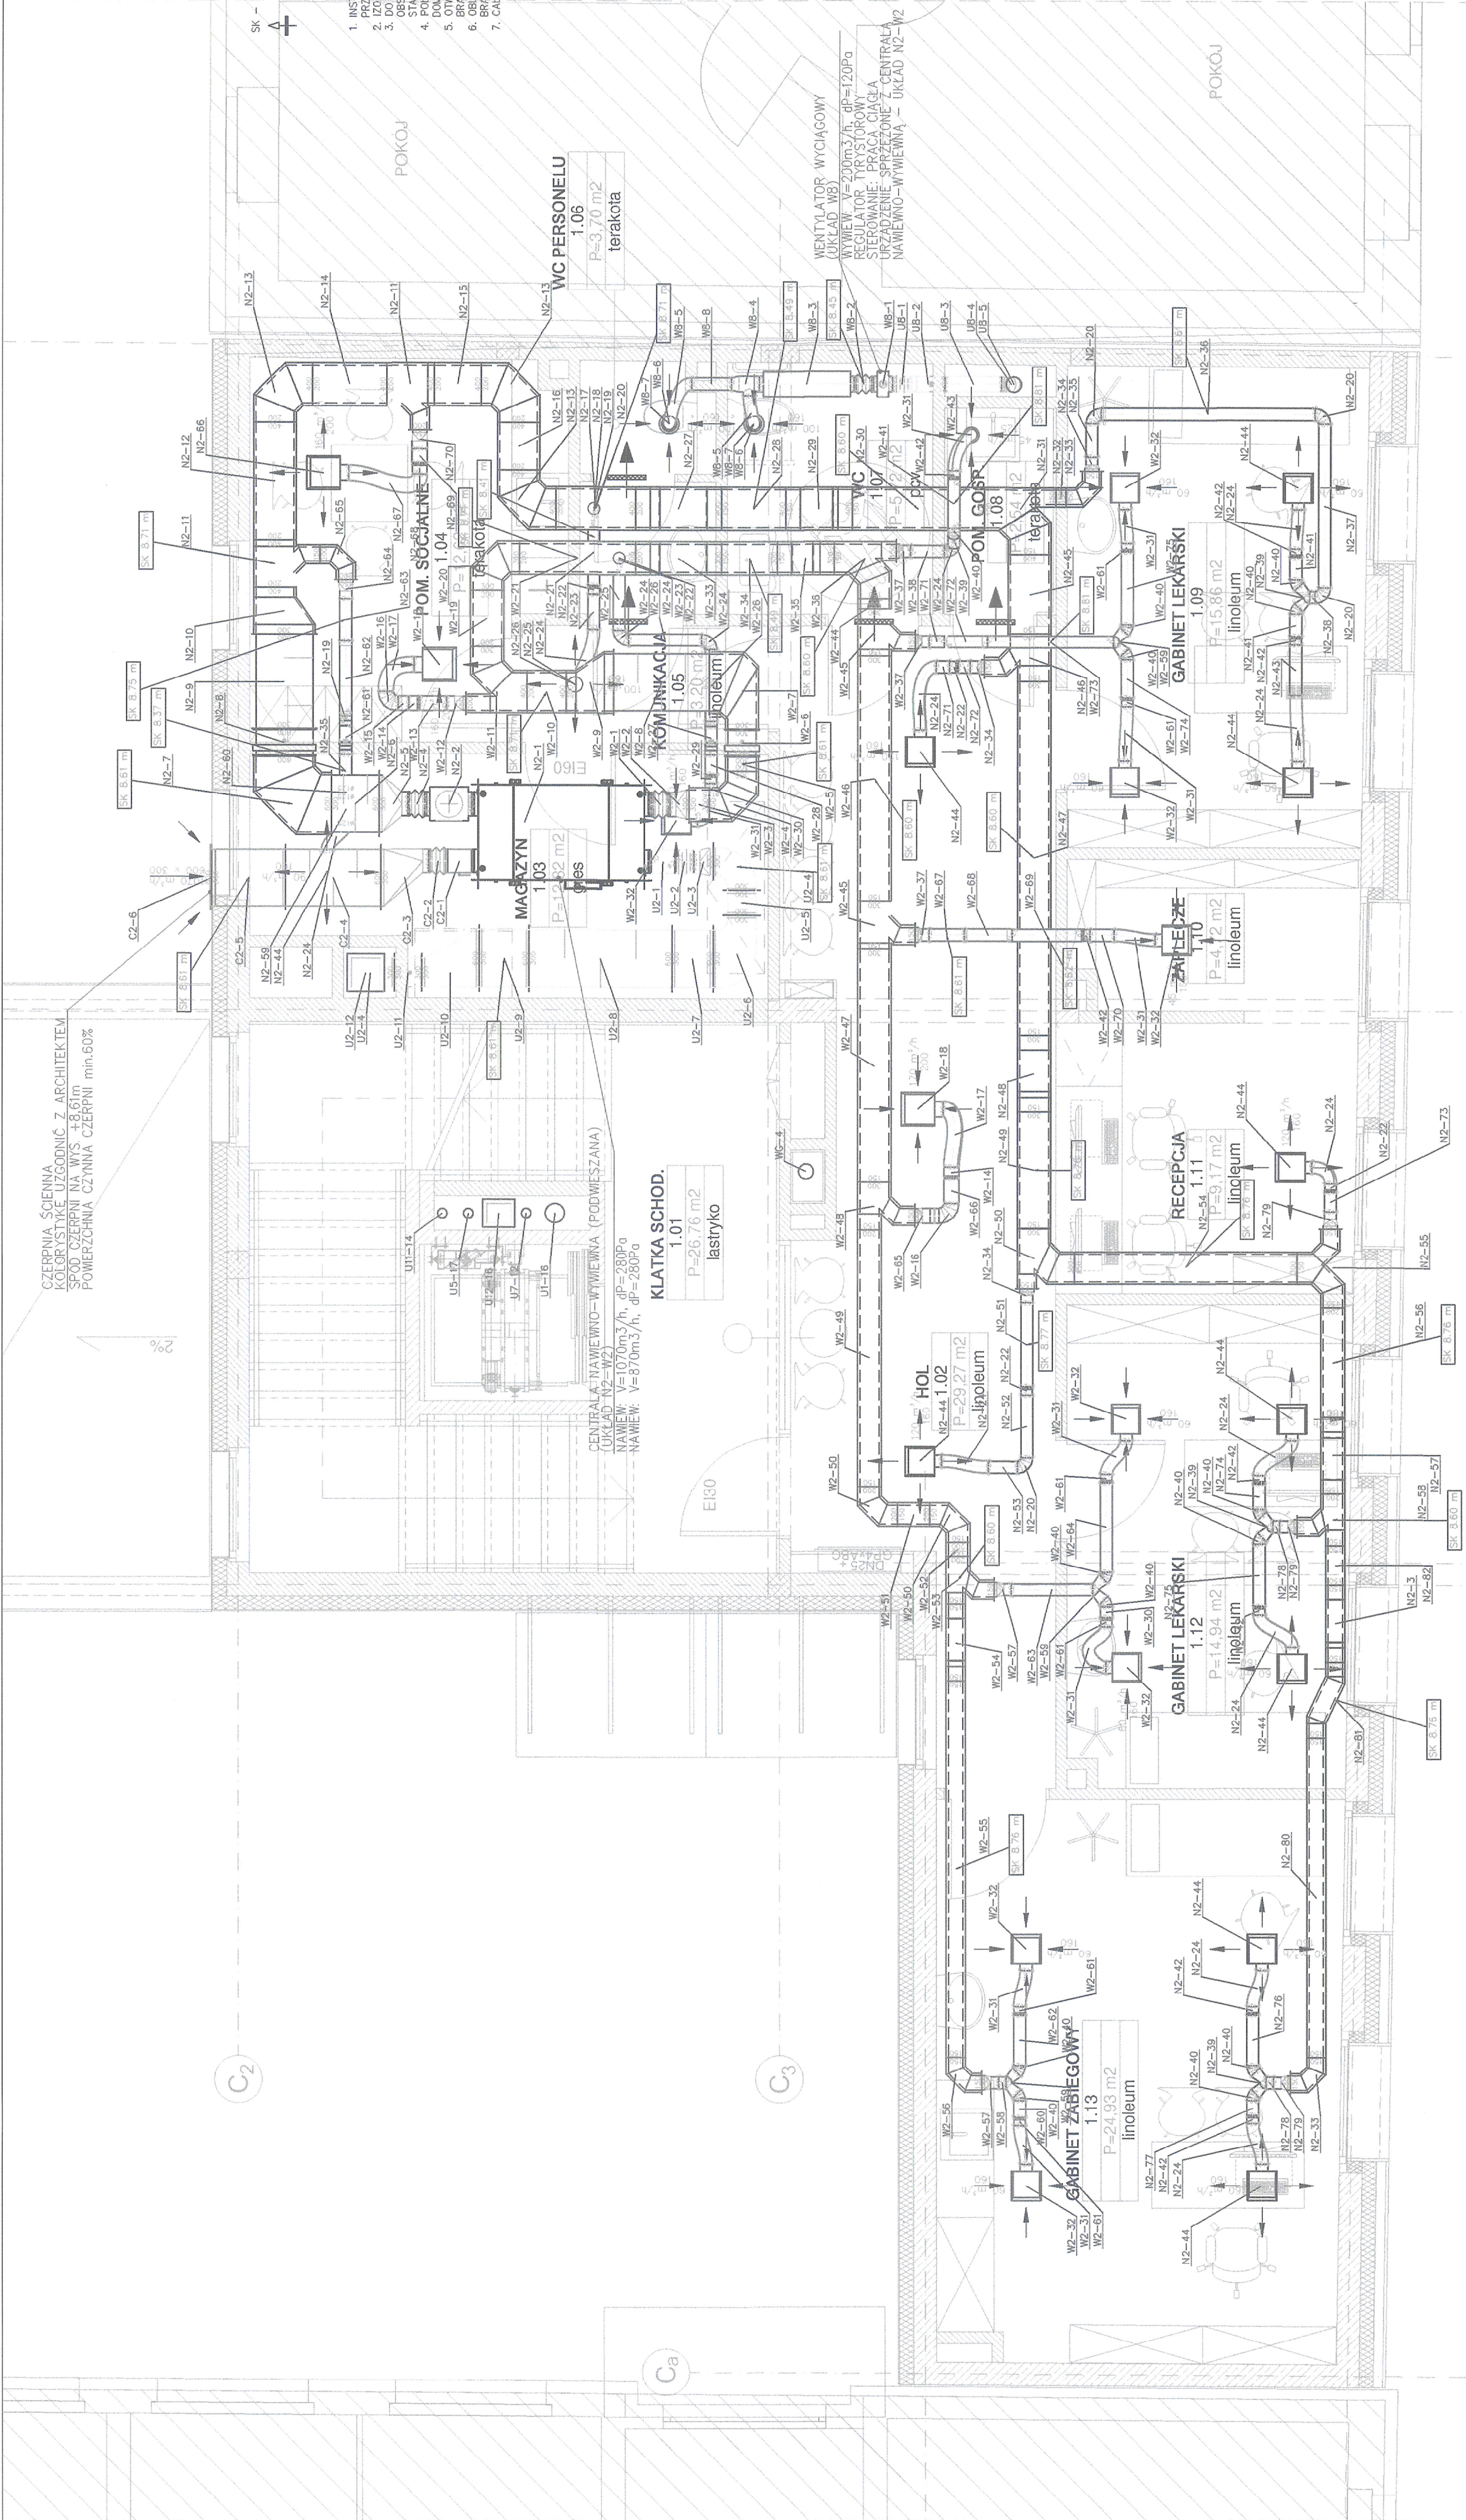

LEGENDA:

SK - 50x40 KANAŁY MIERZONY OD PODŁOŻA ±0.00 PARTERU
KRAJKA WENTYLACYJNA TRANSFEROWA
POWIERZCHNIA CZYNNIA MIN. 200cm²

UWAGI:

1. INSTALACJE WENTYLACJI MECHANICZNEJ NALEŻY WYKONAĆ JAKO PIERWSZA PRZED POZOSTALYMI INSTALACJAMI.

DOCUMENTACJA POWYKONAWCZA

OPRACOWAŁ:
Grzegorz Góralczyk

PRAWA AUTORSKIE ZASTRZEŻONE
Przedrukowanie lub rozpowszechnianie niniejszego projektu bez zgody autora jest zabronione.
Zgodnie z art. 17 ustawy z dnia 27 czerwca 2003 r. o prawie autorskim i prawach pokrewnych
z dn. 4 lipca 1994 roku nr 24 poz. 812-23 (dla 1994)

DOMINO

grupa architektoniczna

ul. Michałowska 11/85
71-140 Szczecin
tel. 091 487 40 70

PROJEKT OBRABIŁ:

REWITALIZACJA OBSZARU
OBEJMUJĄCEGO KWARTAL
ŚRÓDMIEJSKI OZNACZONY
NUMEREM 36 W SZCZECINIE
BUDYNEK C

adres:

Kwartal nr 36 ograniczony ulicami
A. Matkowskiego, Bł. Kłopotowej Jadwigi, Bohaterów Gella
Warszawskiego, Księcia Bogusława X, Pl. Zgody
na działkach nr
151, 27/9, 27/33, 27/10, 27/11, 27/37, 27/38 27/13, 27/14,
27/15, 27/16, 27/34, 27/35, 27/36, 27/26, 27/20, 27/25,
27/30, 27/31, 27/32, 27/27, 27/24, 27/23, 27/22, 27/21,
27/29, 27/28, 27/18, 27/17 z obrębów 1035 oraz dz.
dr 2 z obrębów 1042.

INWESTOR / adres:

Szczeciński Towarzystwo Budownictwa Społecznego Sp. z o.o.
ul. Bohaterów Gella Warszawskiego nr 1, 71-502 Szczecin

rysunek / temat / nr:

INSTALACJA WENTYLACJI MECHANICZNEJ

projektant / PROJEKTOWAŁ:

mgr inż. Krzysztof GOGULSKI
upr. nr 16352/2002

OPRACOWAŁ:

mgr inż. Agnieszka SZUMANSKA

projektant / SPRAWDZIŁ:

mgr inż. Paweł METERSKI
upr. nr ZAP/0031/PO/03/04

WZ:

P.W.

Skala:

1:50

Sanitarna

RY9

Szczecin, 07. 2019r.