


CZEPNIA SCENNA
STOPIERZOWA
POWIERZCHNIA CZYNNA CZERNI min 60%

CENTRALA NAWIEWNO-WYWEMNA (PODMIESZANA)
NAWIEW: V=1045m³/h, dP=280Pa
NAWIEW: V=845m³/h, dP=280Pa

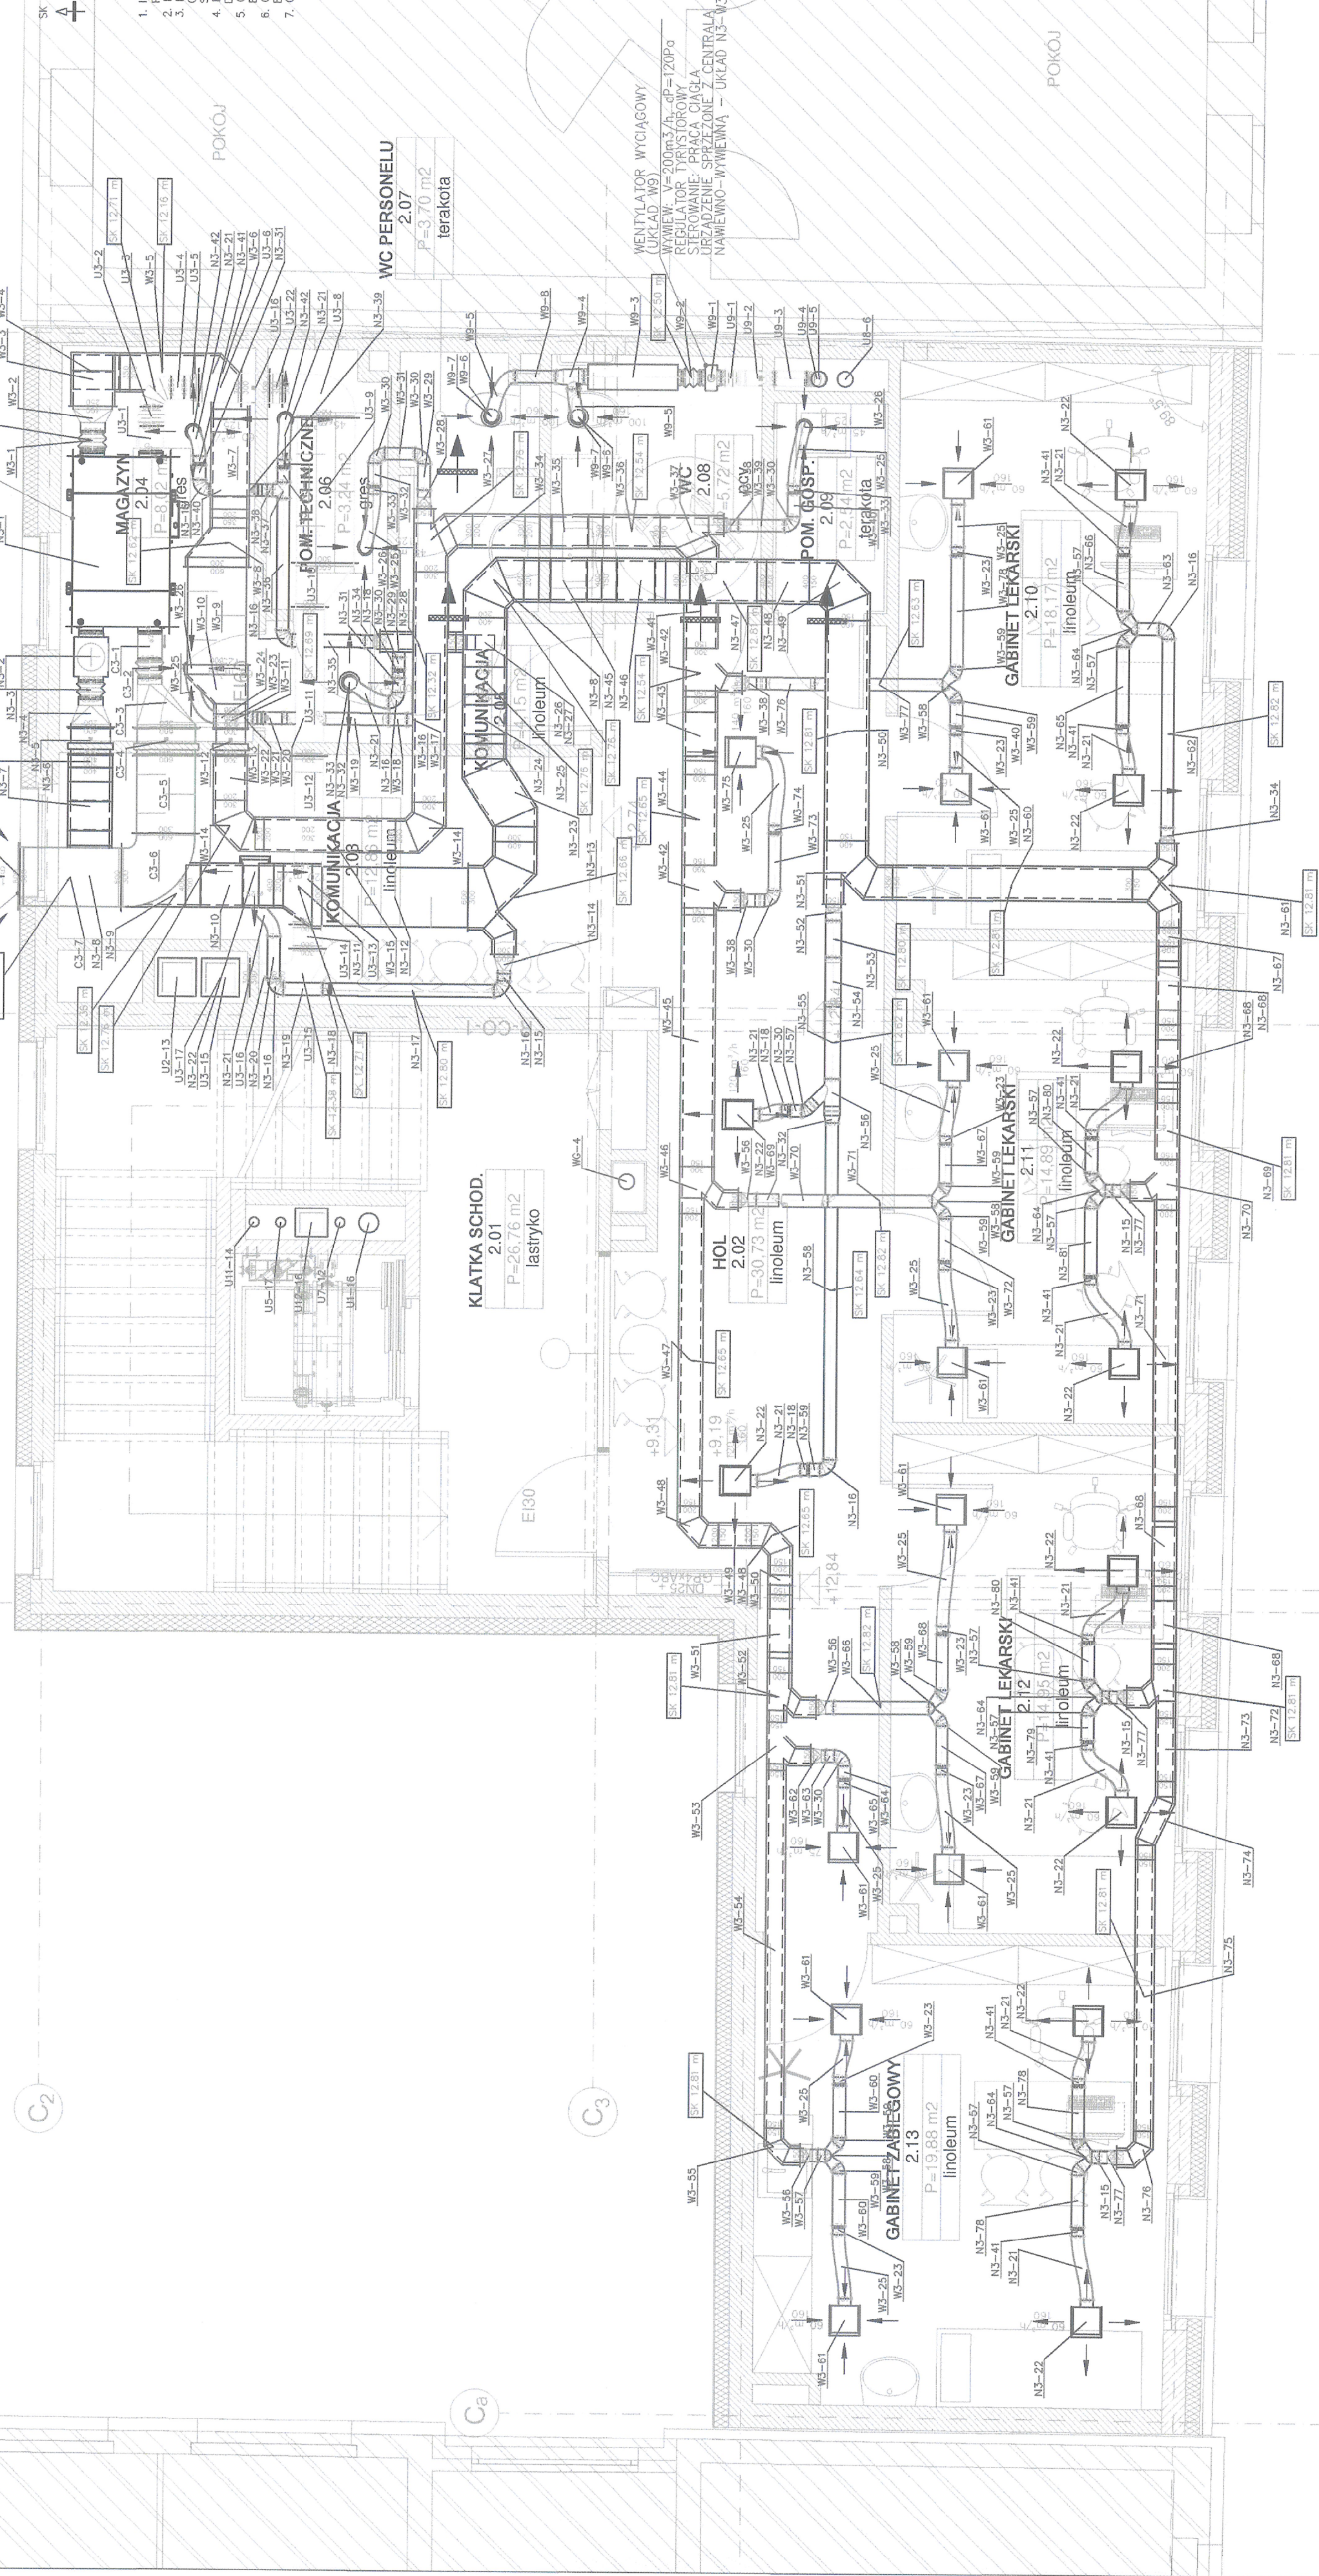

LEGENDA:

SK - SPOD KANAŁU MERZONY (O) POZOMU ±0.00 PARTERU
WENTYLACJA WENTYLACYJNA TRANSFEROWA
POWIERZCHNIA CZYNNA MIN. 200cm²

UWAGI:

1. INSTALACJA WENTYLACJI MECHANICZNEJ NALEŻY WYKONAĆ JAKO PIERWSZĄ
2. PRZED ROZPATRYWANIEM ZŁOŻENIA Z OŚMIEM TECHNICZNYMI
3. DO WENTYLACJI KANAŁOWEJ NALEŻY ZAPLANOWAĆ DOSTĘP UMOŻLIWIĄCY
4. STALEGO WYKONYWANIE WENTYLACJI KANAŁOWEJ (KANAŁY OŚCIEŻYKI I WENTYLACJI)
5. OŚCIEŻYKI W STROPACH I ŚCIANACH KONSTRUKCYJNYCH ZGODNIE Z PROJEKTEM WYKONAWCZYM
6. BRANŻY AGROTECHNICZNEJ
7. CAŁOŚĆ ROZPATRYWAĆ ZGODNIE Z OPISEM TECHNICZNYM

DOCUMENTACJA POWYKONAWCZA

OPRACOWANIE
Grzegorz Góralczyk

PRACOWNIA AUTORSKIE ZASTRZEŻENIE
Przedstawiam projekt i autorstwo architektoniczne i inżynierskie
z datą: 10.04.2019 (z dnia 20.04.2019 r. 20.04.2019 r.)

DOMINO
grupa architektoniczna
ul. Mickiewicza 11/85
71-140 Szczecin
tel. 091 487 40 70

PROJEKT / OPRACOWANIE:
**REWITALIZACJA OBSZARU
OBJĘCIOWEGO KWARTAL
ŚRÓDMIEJSKI OZNACZONY
NUMEREM 36 W SZCZECINIE
BUDYNEK C**

Kwartal nr 36 ograniczony ulicami
A. Melkowskiego, B. Kłosa, J. Jachowicza, Bohaterów Getta
Warszawskiego, Księcia Bogusława X. Pi. Zgody
na placach nr
151, 271/9, 271/3, 271/1, 271/37, 271/38, 271/13, 271/14,
271/15, 271/16, 271/17, 271/18, 271/19, 271/20, 271/21,
