


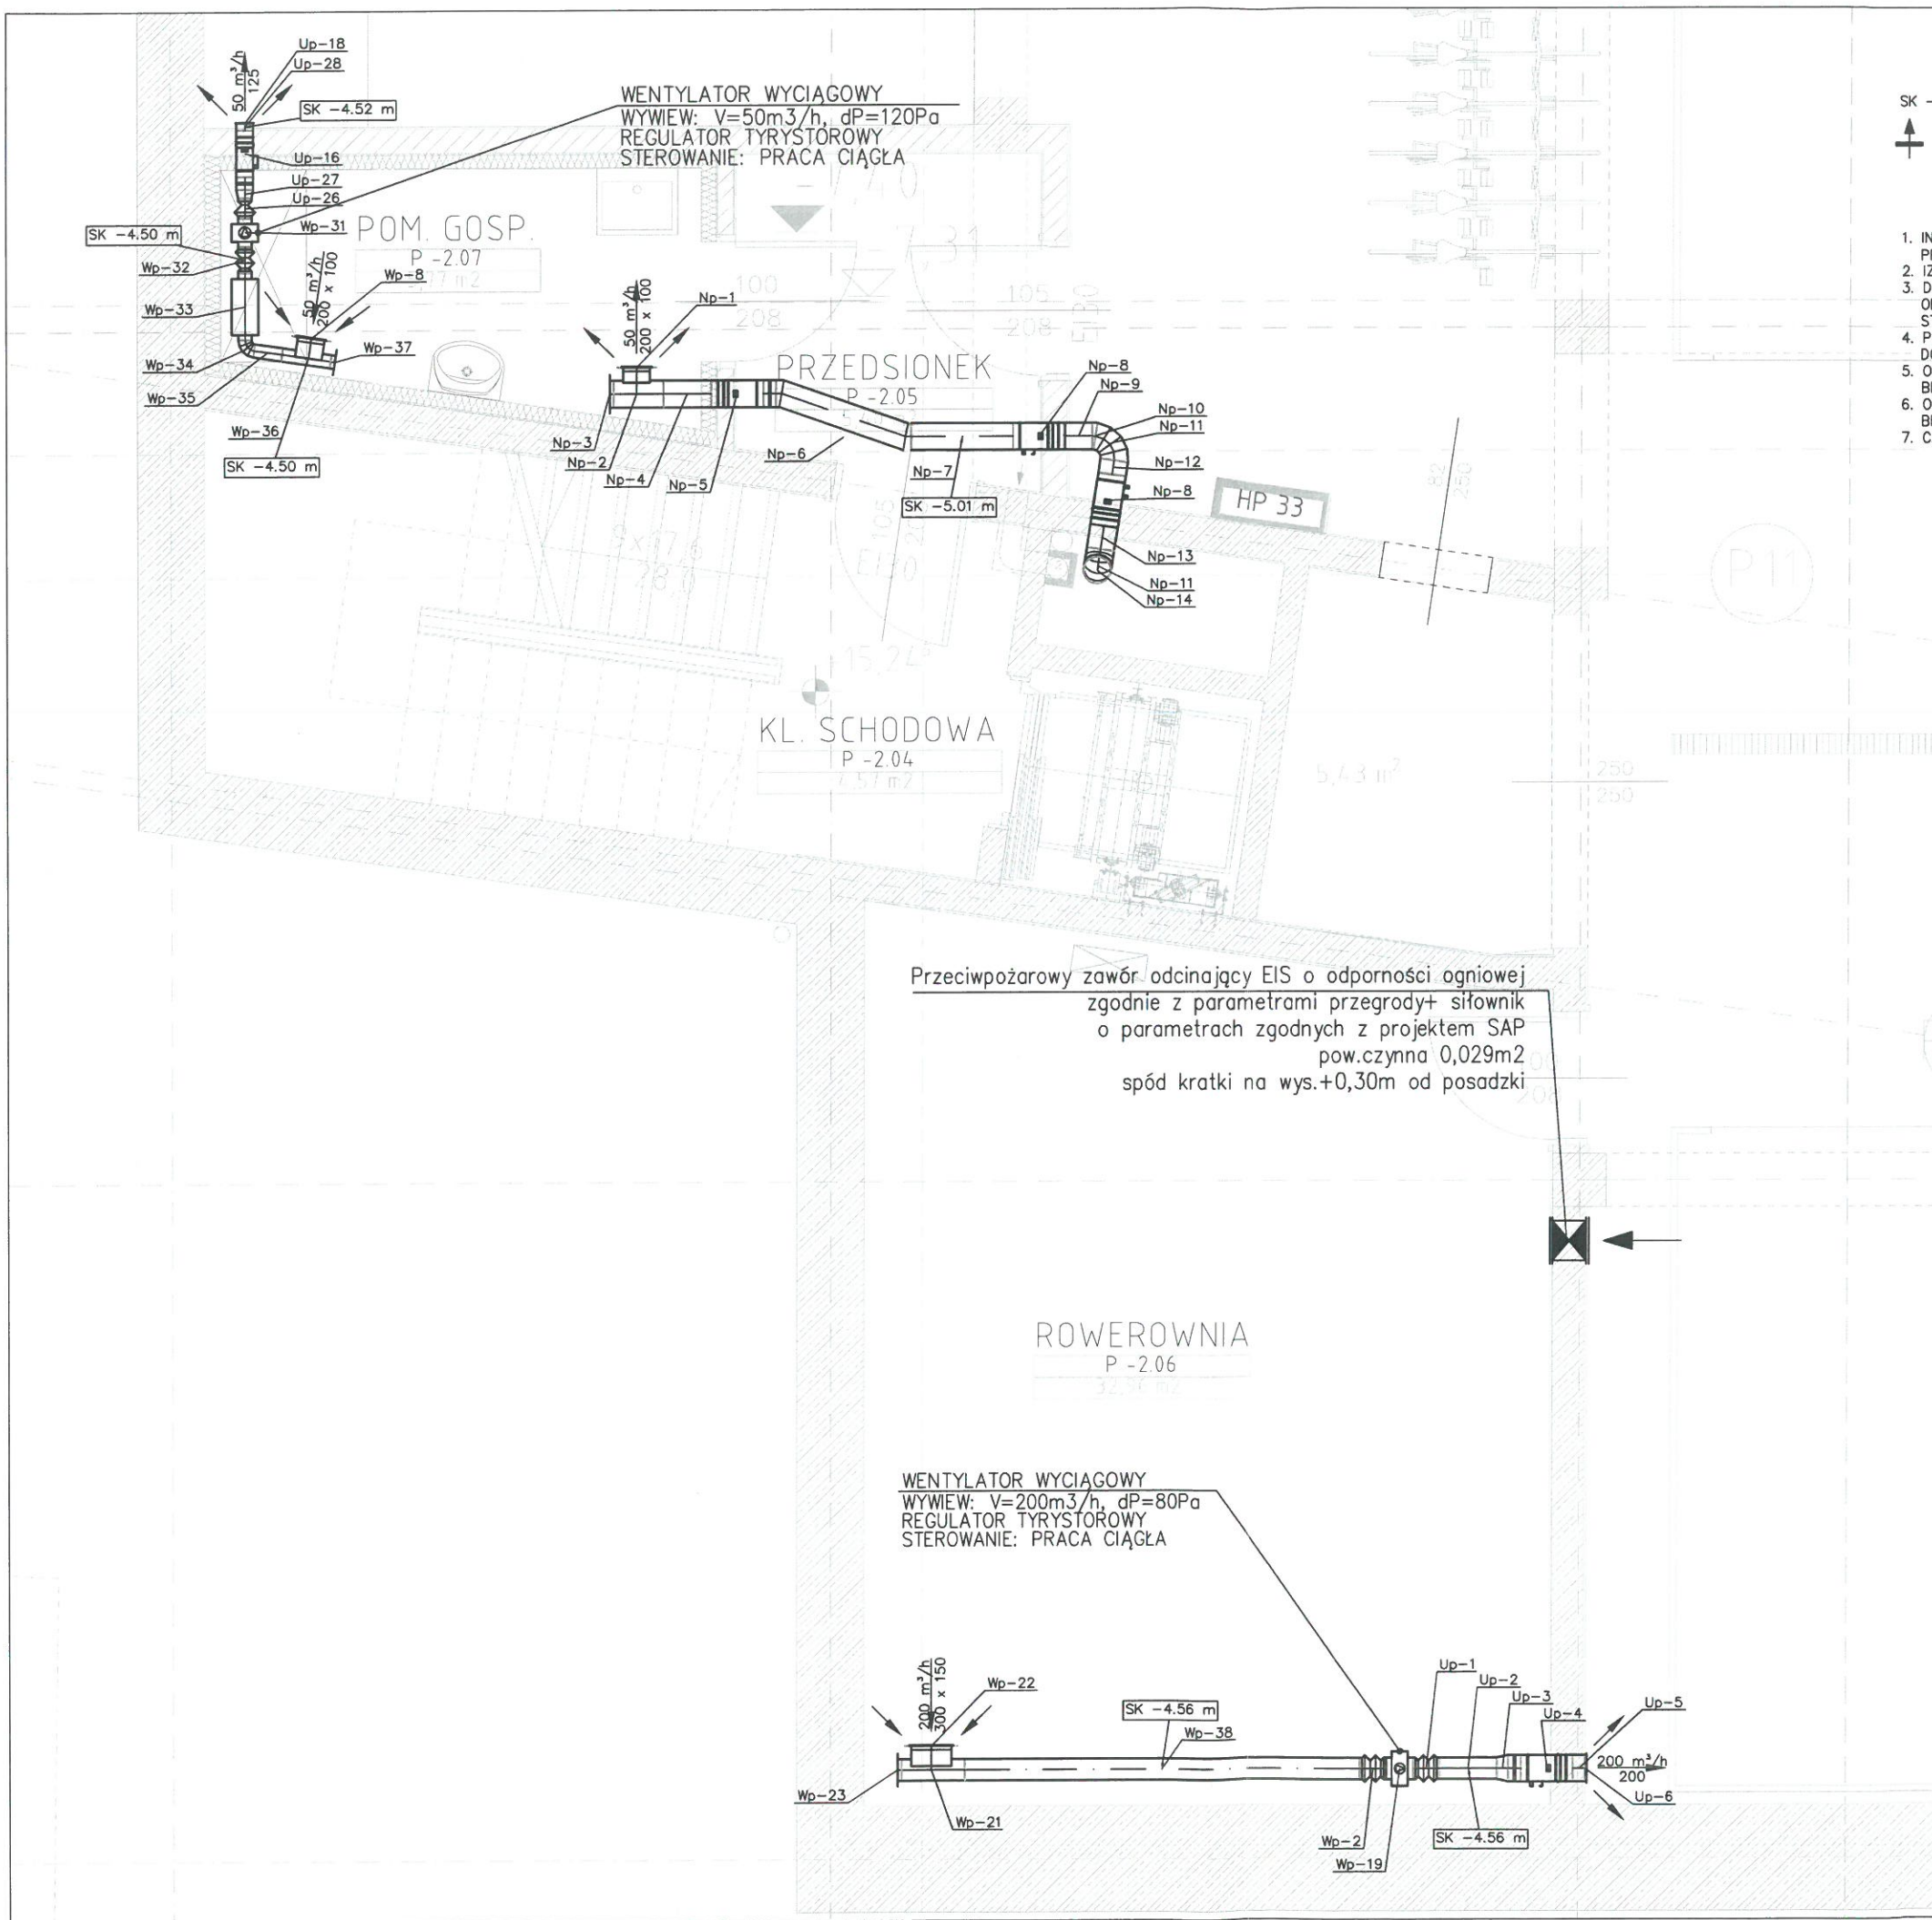

LEGENDA:

SK - SPÓD KANAŁU MIERZONY OD POZIOMU ±0,00 PARTERU

↑ KRATKA WENTYLACYJNA TRANSFEROWA
POWIERZCHNIA CZYNNĄ MIN. 200cm²

UWAGI:

1. INSTALACJĘ WENTYLACJI MECHANICZNEJ NALEŻY WYKONAĆ JAKO PIERWSZĄ PRZED POZOSTAŁYMI INSTALACJAMI.
2. IZOLACJA KANAŁÓW ZGODNIE Z OPISEM TECHNICZNYM.
3. DO WSZYSTKICH URZĄDZEŃ WENTYLACYJNYCH NALEŻY ZAPEWNIĆ DOSTĘP UMOŻLIWIAJĄCY OBSŁUGĘ I SERWISOWANIE URZĄDZENIA. DOTYCZY TO RÓWNIEŻ REGULATORÓW STAŁEGO WYDATKU MONTOWANYCH WEWNĄTRZ KANAŁÓW OKRĄGLYCH (MANKIET TELESKOPOWY).
4. POŁĄCZENIE KANAŁÓW Z WENTYLATORAMI, CENTRALAMI, CZERPNIAМИ I WYRZUTNIAMI DOMIERZYĆ NA BUDOWIE.
5. OTWORY W STROPACH I ŚCIANACH KONSTRUKCYJNYCH ZGODNIE Z PROJEKTEM WYKONAWCZYM BRANŻY KONSTRUKCYJNEJ.
6. OBUDOWA SZACHTÓW WENTYLACYJNYCH ZGODNIE Z PROJEKTEM WYKONAWCZYM BRANŻY ARCHITEKTONICZNEJ.
7. CAŁOŚĆ ROZPATRYWAĆ ZGODNIE Z OPISEM TECHNICZNYM.

DOKUMENTACJA POWYKONAWCZA

OPRACOWAŁ
Grzegorz Gierasimczyk

PRAWA AUTORSKIE ZASTRZEŻONE

Przedmiotowy projekt / utwór architektoniczny jest chroniony prawem autorskim zgodnie z art. 1 i następną Ustawy o Prawie Autorskim i Prawach Pokrewnych z dn. 4 lutego 1994 (DU nr 24 poz. 83 z 23 lutego 1994)

DOMINO
grupa architektoniczna

ul. Mickiewicza 118/5
71-140 Szczecin
tel. 091 487 40 70

projekt / obiekt:

**REWITALIZACJA OBSZARU
OBEJMUJĄCEGO KWARTAŁ
ŚRÓDMIEJSKI OZNACZONY
NUMEREM 36 W SZCZECINIE
BUDYNEK A**

adres:

Kwartał nr 36 ograniczony ulicami
A. Małkowskiego, Bł. Królowej Jadwigi, Bohaterów Getta
Warszawskiego, Księcia Bogusława X, Pl. Zgody
na działkach nr
151, 27/9, 27/33, 27/10, 27/11, 27/37, 27/38 27/13, 27/14,
27/15, 27/16, 27/34, 27/35, 27/36, 27/26, 27/20, 27/25,
27/30, 27/31, 27/32, 27/27, 27/24, 27/23, 27/22, 27/21,
27/29, 27/28, 27/19, 27/18, 27/17 z obrębu 1035 oraz dz.
dr 2 z obrębu 1042.

inwestor / adres:

Szczecińskie Towarzystwo Budownictwa Społecznego Sp. z o.o.
ul. Bohaterów Getta Warszawskiego nr 1, 70-302 Szczecin

rysunek / temat / treść:

**FRAGMENT RZUTU PARKINGU -2
INSTALACJA WENTYLACJI MECHANICZNEJ**

projektant PROWADZĄCY:

mgr inż. Krzysztof GOGULSKI
upr. nr 163/SZ/2002

podpis:

opracowanie:

mgr inż. Agata SZYMAŃSKA

podpis:

projektant SPRAWDZAJĄCY:

mgr inż. Petros METLERSKI
upr. nr ZAP/0081/POOS/04

podpis:


faza:
P.W.

branża:
SANITARNA

skala:
1:50

miejsce i data:
Szczecin, 07. 2019r.

RYS.9

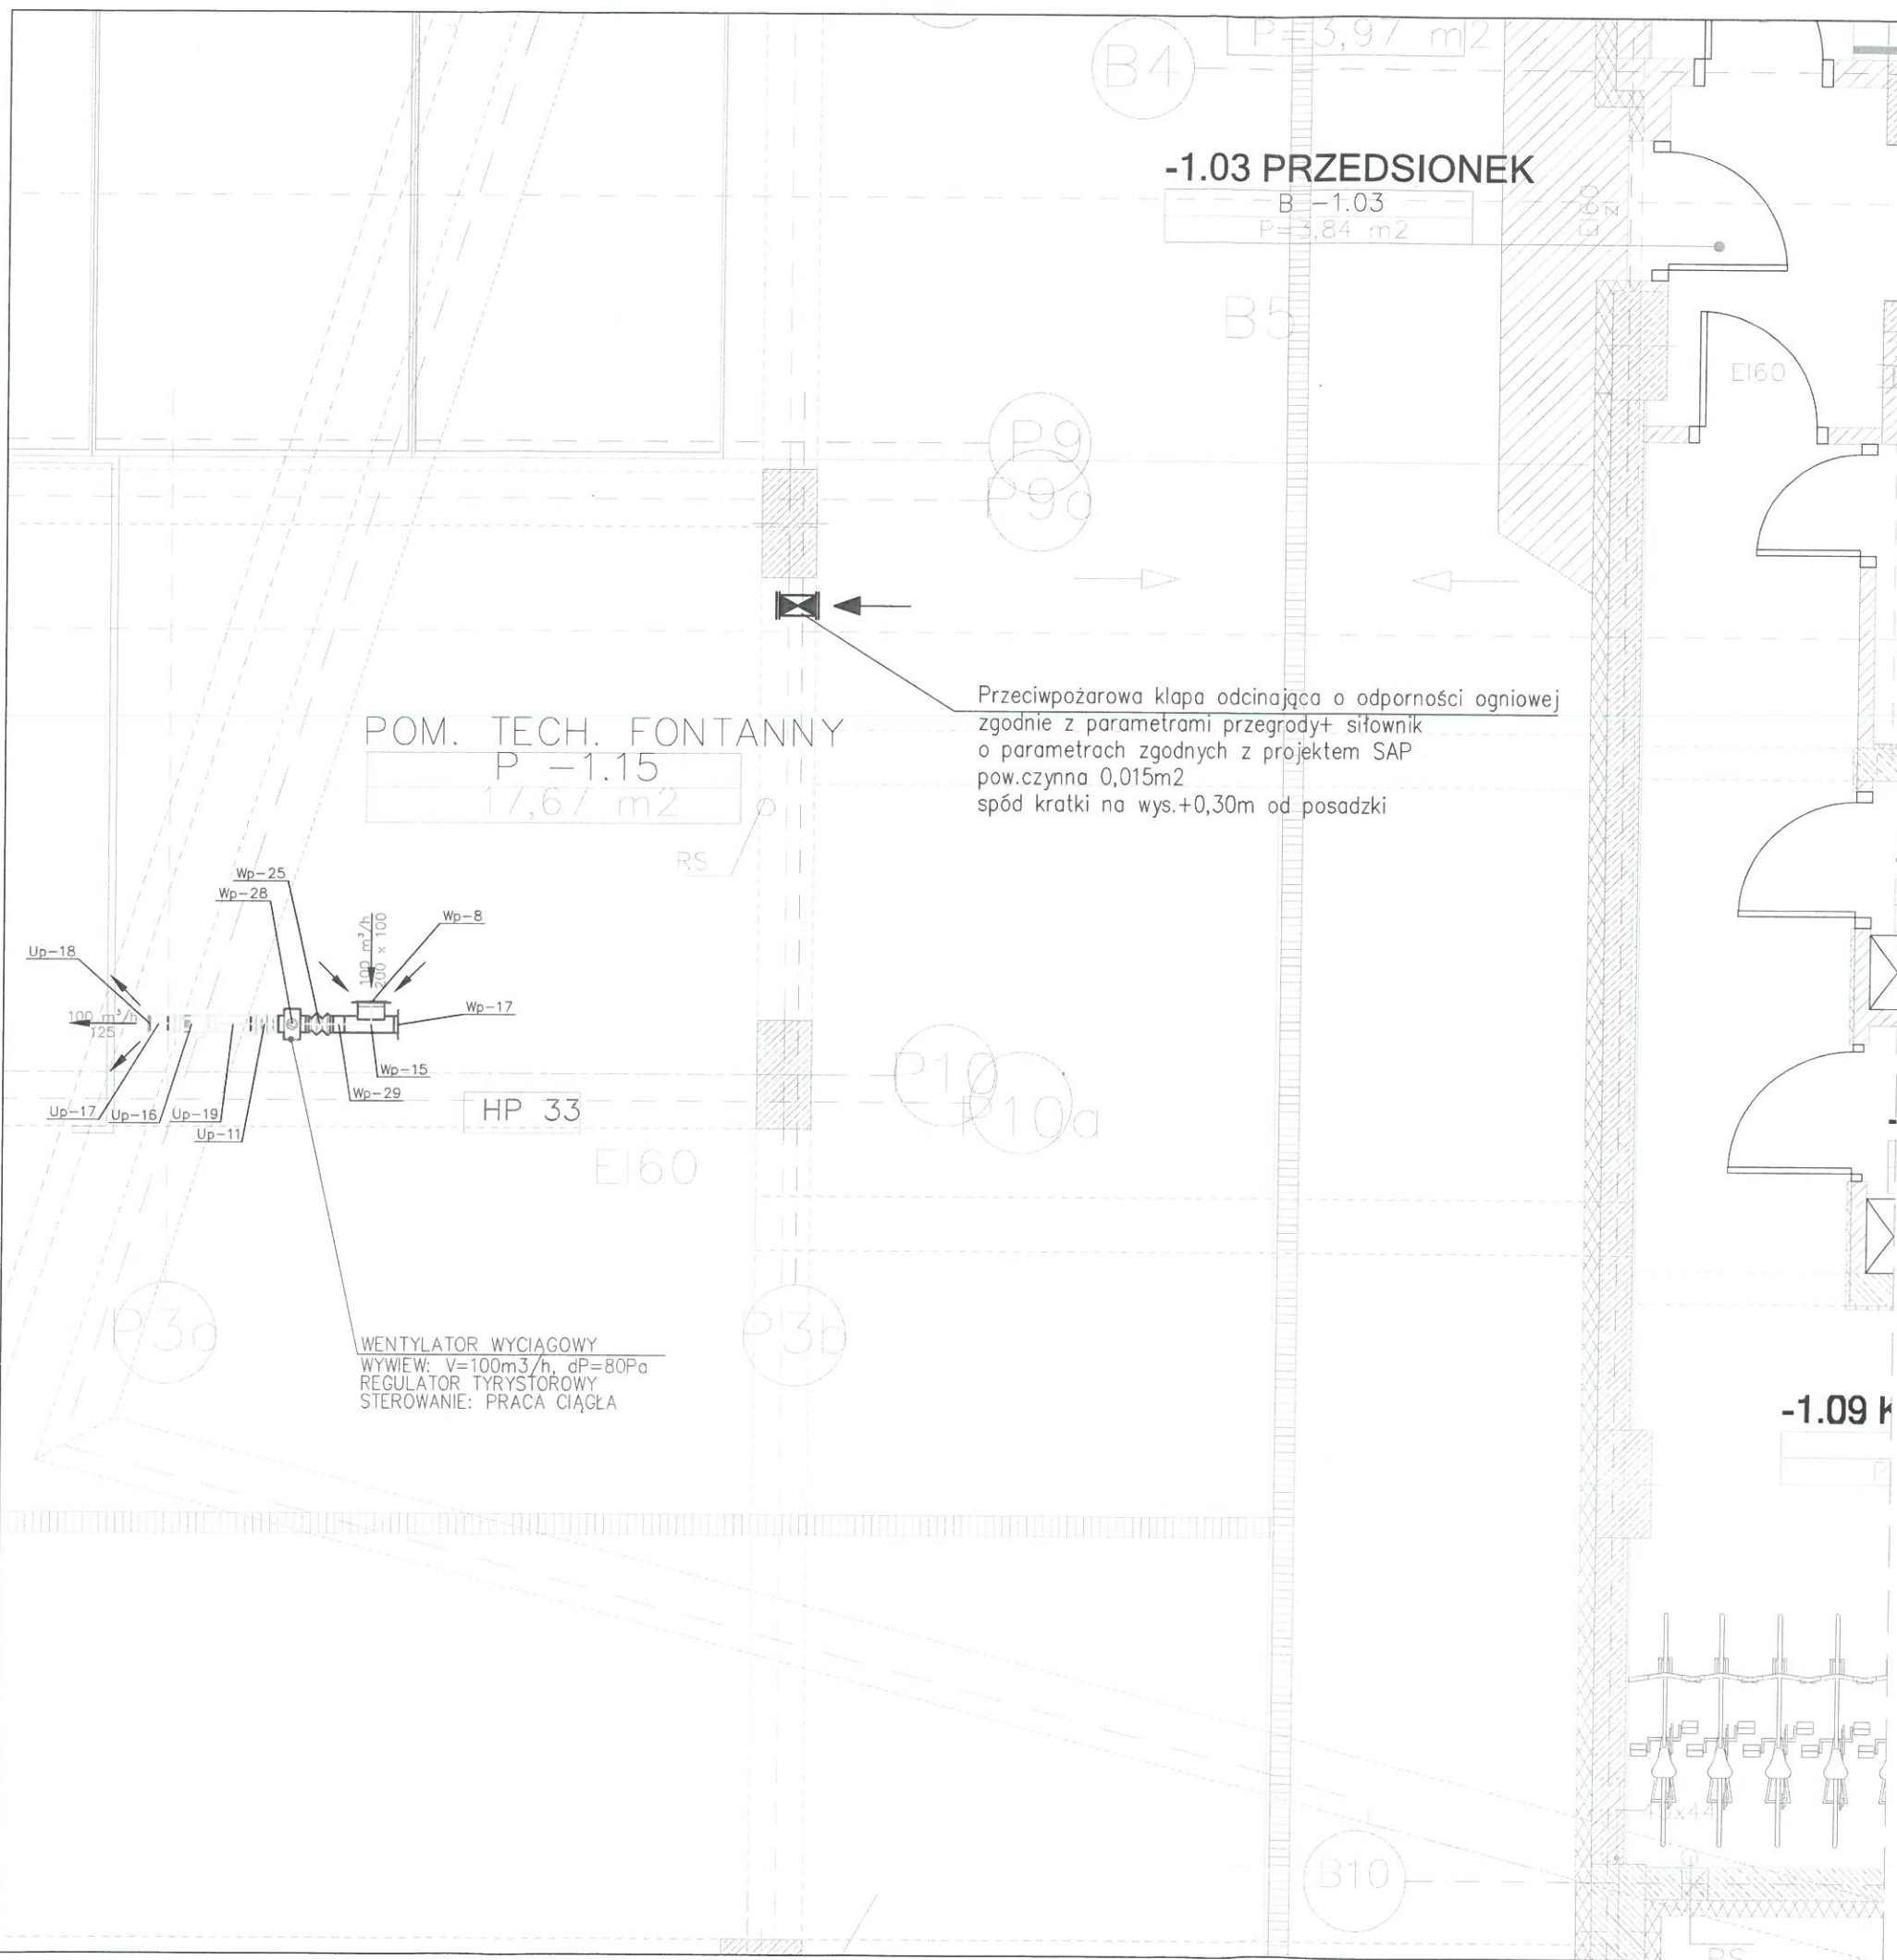

LEGENDA:

SK - SPÓD KANAŁU MIERZONY OD POZIOMU ±0,00 PARTERU
↑ KRATKA WENTYLACYJNA TRANSFEROWA
POWIERZCHNIA CZYNNA MIN. 200cm²

UWAGI:

1. INSTALACJĘ WENTYLACJI MECHANICZNEJ NALEŻY WYKONAĆ JAKO PIERWSZĄ PRZED POZOSTAŁYMI INSTALACJAMI.
2. IZOLACJA KANAŁÓW ZGODNIE Z OPISEM TECHNICZNYM.
3. DO WSZYSTKICH URZĄDZEŃ WENTYLACYJNYCH NALEŻY ZAPEWNIĆ DOSTĘP UMOŻLIWIAJĄCY OBSŁUGĘ I SERWISOWANIE URZĄDZENIA. DOTYCZY TO RÓWNIEŻ REGULATORÓW STAŁEGO WYDATKU MONTOWANYCH WEWNĄTRZ KANAŁÓW OKRĄGŁYCH (MANKIET TELESKOPOWY).
4. POŁĄCZENIE KANAŁÓW Z WENTYLATORAMI, CENTRALAMI, CZERPNIAМИ I WYRZUTNIAMI DOMIERZYĆ NA BUDOWIE.
5. OTWORY W STROPACH I ŚCIANACH KONSTRUKCYJNYCH ZGODNIE Z PROJEKTEM WYKONAWCZYM BRANŻY KONSTRUKCYJNEJ.
6. OBUDOWA SZACHTÓW WENTYLACYJNYCH ZGODNIE Z PROJEKTEM WYKONAWCZYM BRANŻY ARCHITEKTONICZNEJ.
7. CAŁOŚĆ ROZPATRYWAĆ ZGODNIE Z OPISEM TECHNICZNYM.

DOKUMENTACJA POWYKONAWCZA
OPRACOWAŁ
Grzegorz Gierasimczyk

PRAWA AUTORSKIE ZASTRZEŻONE Przedmiotowy projekt / utwór architektoniczny jest chroniony prawem autorskim zgodnie z art. 1 i następnymi Ustawy o Prawie Autorskim i Prawach Pokrewnych z dn. 4 lutego 1994 (DU nr 24 poz. 83 z 23 lutego 1994)	
DOMINO grupa architektoniczna ul. Mickiewicza 118/5 71-140 Szczecin tel. 091 487 40 70	
projekt / obiekt: REWITALIZACJA OBSZARU OBJĘMUJĄCEGO KWARTAŁ ŚRÓDMIEJSKI OZNACZONY NUMEREM 36 W SZCZECINIE BUDYNEK A	
adres: Kwartał nr 36 ograniczony ulicami A. Małkowskiego, Bł. Królowej Jadwigi, Bohaterów Getta Warszawskiego, Księcia Bogusława X, Pl. Zgody na działkach nr 151, 27/9, 27/33, 27/10, 27/11, 27/37, 27/38 27/13, 27/14, 27/15, 27/16, 27/34, 27/35, 27/36, 27/26, 27/20, 27/25, 27/30, 27/31, 27/32, 27/27, 27/24, 27/23, 27/22, 27/21, 27/29, 27/28, 27/19, 27/18, 27/17 z obrębu 1035 oraz dz. dr 2 z obrębu 1042.	
inwestor / adres: Szczecińskie Towarzystwo Budownictwa Społecznego Sp. z o.o. ul. Bohaterów Getta Wrszawskiego nr 1, 70-302 Szczecin	
rysunek / temat / treść: FRAGMENT RZUTU PARKINGU -1 INSTALACJA WENTYLACJI MECHANICZNEJ	
projektant PROWADZĄCY: mgr inż. Krzysztof GOGULSKI upr. nr 163/SZ/2002	podpis:
opracowanie: mgr inż. Agata SZYMAŃSKA	podpis:
projektant SPRAWDZAJĄCY: mgr inż. Petros METLERSKI upr. nr ZAP/0081/POOS/04	podpis:
tytuł: P.W.	branża: SANITARNA
skala: 1:50	miejsce i data: Szczecin, 07. 2019r.
RYS.10.2	

LEGENDA:

SK – SPÓD KANAŁU MIERZONY OD POZIOMU ±0,00 PARTERU

↑ KRATKA WENTYLACYJNA TRANSFEROWA
POWIERZCHNIA CZYNNĄ MIN. 200cm²

UWAGI:

1. INSTALACJĘ WENTYLACJI MECHANICZNEJ NALEŻY WYKONAĆ JAKO PIERWSZĄ PRZED POZOSTAŁYMI INSTALACJAMI.
2. IZOLACJA KANAŁÓW ZGODNIE Z OPISEM TECHNICZNYM.
3. DO WSZYSTKICH URZĄDZEŃ WENTYLACYJNYCH NALEŻY ZAPEWNIĆ DOSTĘP UMOŻLIWIAJĄCY OBSŁUGĘ I SERWISOWANIE URZĄDZENIA. DOTYCZY TO RÓWNIEŻ REGULATORÓW STAŁEGO WYDATKU MONTOWANYCH WEWNĄTRZ KANAŁÓW OKRĄGLYCH (MANKIET TELESKOPOWY).
4. POŁĄCZENIE KANAŁÓW Z WENTYLATORAMI, CENTRALAMI, CZERPNIAMI I WYRZUTNIAMI DOMIERZYĆ NA BUDOWIE.
5. OTWORY W STROPACH I ŚCIANACH KONSTRUKCYJNYCH ZGODNIE Z PROJEKTEM WYKONAWCZYM BRANŻY KONSTRUKCYJNEJ.
6. OBUDOWA SZACHTÓW WENTYLACYJNYCH ZGODNIE Z PROJEKTEM WYKONAWCZYM BRANŻY ARCHITEKTONICZNEJ.
7. CAŁOŚĆ ROZPATRYWAĆ ZGODNIE Z OPISEM TECHNICZNYM.

DO KUMENTACJA POWYKONAWCZA

OPRACOWAŁ
Grzegorz Gierasimczyk

PRAWA AUTORSKIE ZASTRZEŻONE
Przedmiotowy projekt / utwór architektoniczny jest chroniony prawem autorskim zgodnie z art. 1 i następnymi Ustawy o Prawie Autorskim i Prawach Pokrewnych z dn. 4 lutego 1994 (DU nr 24 poz. 83 z 23 lutego 1994)

DOMINO
grupa architektoniczna

ul. Mickiewicza 118/5
71-140 Szczecin
tel. 091 487 40 70

projekt / obiekt:

**REWITALIZACJA OBSZARU
OBEJMUJĄCEGO KWARTAŁ
ŚRÓDMIEJSKI OZNACZONY
NUMEREM 36 W SZCZECINIE
BUDYNEK A**

adres:

Kwartał nr 36 ograniczony ulicami
A. Małkowskiego, Bł. Królowej Jadwigi, Bohaterów Getta
Warszawskiego, Księcia Bogusława X, Pl. Zgody
na działkach nr
151, 27/9, 27/33, 27/10, 27/11, 27/37, 27/38 27/13, 27/14,
27/15, 27/16, 27/34, 27/35, 27/36, 27/26, 27/20, 27/25,
27/30, 27/31, 27/32, 27/27, 27/24, 27/23, 27/22, 27/21,
27/29, 27/28, 27/19, 27/18, 27/17 z obrębu 1035 oraz dz.
dr 2 z obrębu 1042.

inwestor /adres:

Szczecińskie Towarzystwo Budownictwa Społecznego Sp. z o.o.
ul. Bohaterów Getta Warszawskiego nr 1, 70-302 Szczecin

rysunek / temat / treść:

**FRAGMENT RZUTU PARKINGU -1
INSTALACJA WENTYLACJI MECHANICZNEJ**

projektant PROWADZĄCY:

podpis:

mgr inż. Krzysztof GOGULSKI
upr. nr 163/SZ/2002

opracowanie:

podpis:

mgr inż. Agata SZYMAŃSKA

projektant SPRAWDZAJĄCY:

podpis:

mgr inż. Petros METLERSKI
upr. nr ZAP/0081/POOS/04

faza:

branża:

P.W.

SANITARNA

skala:

miejsce i data:

1:50

Szczecin, 07. 2019r.

RYS.104

Przeciwpowozarowa klapa odcinajaca o odporności ogniowej
zgodnie z parametrami przegrody+ siłownik
o parametrach zgodnych z projektem SAP
pow.czynna 0,015m²
spód kratki na wys.+0,30m od posadzki

POM. ELEKTR.
P -1.22
4,56 m²

WENTYLATOR WYCIAGOWY
WYWIEW: V=50m³/h, dP=80Pa
REGULATOR TYRYSTOROWY
STEROWANIE: PRACA CIĄGLA

SK -0.26 m

HP 33

Up-15

50 m³/h

125

Up-16

Up-19

Up-18

Up-11

Up-11

