

Jednostka ewidencyjna
 identyfikator: 200107_2
 nazwa: Sztabin
 Obrebie ewidencyjne
 identyfikator: 0014
 nazwa: Jaminy – dz. nr 216, 214
 Skala mapy 1:500

Nazwa układu współrzędnych
prostokątnych płaskich: 2000(8)
układ wysokości: PL-EVRF2007-NH

Informacja o służebnościach gruntowych
mających wpływ na zagospodarowanie gruntów
zlokalizowanych w granicach projektowanej
inwestycji: *brak/nie badano*

Oznaczenie i symbol konturu użytku
gruntowego, który nie jest ujawniony
w bazie danych ewidencji gruntów
i budynków: *brak*



SKZIK ORIENTACJI
SKALA 1:10000

Data aktualności mapy: 09.09.2025r.
Sekcja mapy zasadniczej: 8.205.12.10.1:2:4

Oznaczenie kancelaryjne zgłoszonej pracy:
GK.6642.1140.2025
Nr roboty: 217/2025

Nie wyklucza się istnienia w terenie innych urządzeń podziemnych, które nie były zgłoszone do inwentaryzacji powykonawczej zgodnie z art. 27 ustawy z dn. 17 maja 1989r. Prawo Geodezyjne i Kartograficzne (Dz.U. Nr 30 poz. Dane w zakresie ewidencji gruntów naniesiono na podstawie materiałów udostępnionych przez PODOGi w Augustowie, bez prawnego ustalenia granic.

Sporządził: Handlowo-Usługowe

POMIAR

GŁOŚDZTA UPRAWNIENIONY

P.J. Andraka
Jan Wiesławy Andraka
nr. Op. 8179

ul. Słowackiego 1B, 19-100 Morki
NrP 5461337-088, tel. 506155321

MALWA / imię, nazwisko, nr uprawnień
oraz data i podpis geodety uprawnionego

geomonta.pl
dane i podpis osoby reprezentującej
wykonawcy

imie i nazwisko, nr uprawnień
oraz data i podpis geodety uprawnionego
który sprawował mape


Poświadczam, że niniejszy dokument został opracowany w wyniku prac geodezyjnych i kartograficznych, których rezultaty zawierałem technicznie pozytywnie zweryfikowałem. Jednocześnie informuję, że jestem świadomy odpowiedzialności karnej za złożenie fałszywego oświadczenia	
Identyfikator zgłoszenia prac geodezyjnych	GK.6642.1140.2025
Organ Służby geodezyjnej, który otrzymał zgłoszenie	Starosta Augustowski
Wykonawca prac geodezyjnych	PUH POMIAR P.J. ANDRAKA
Nr oraz data sporządzenia dokumentu zawierającego wynik pozytywnej weryfikacji	Protokół weryfikacji numer GK.6642.1140.2025, z dn. 03.10.2025r
Imię i Nazwisko oraz numer uprawnień zawodowych kierownika prac	Jan Wiesław Andraka Numer uprawnień 8179




SZKIC ORIENTACJI
SKALA 1:10000

skala 1:500

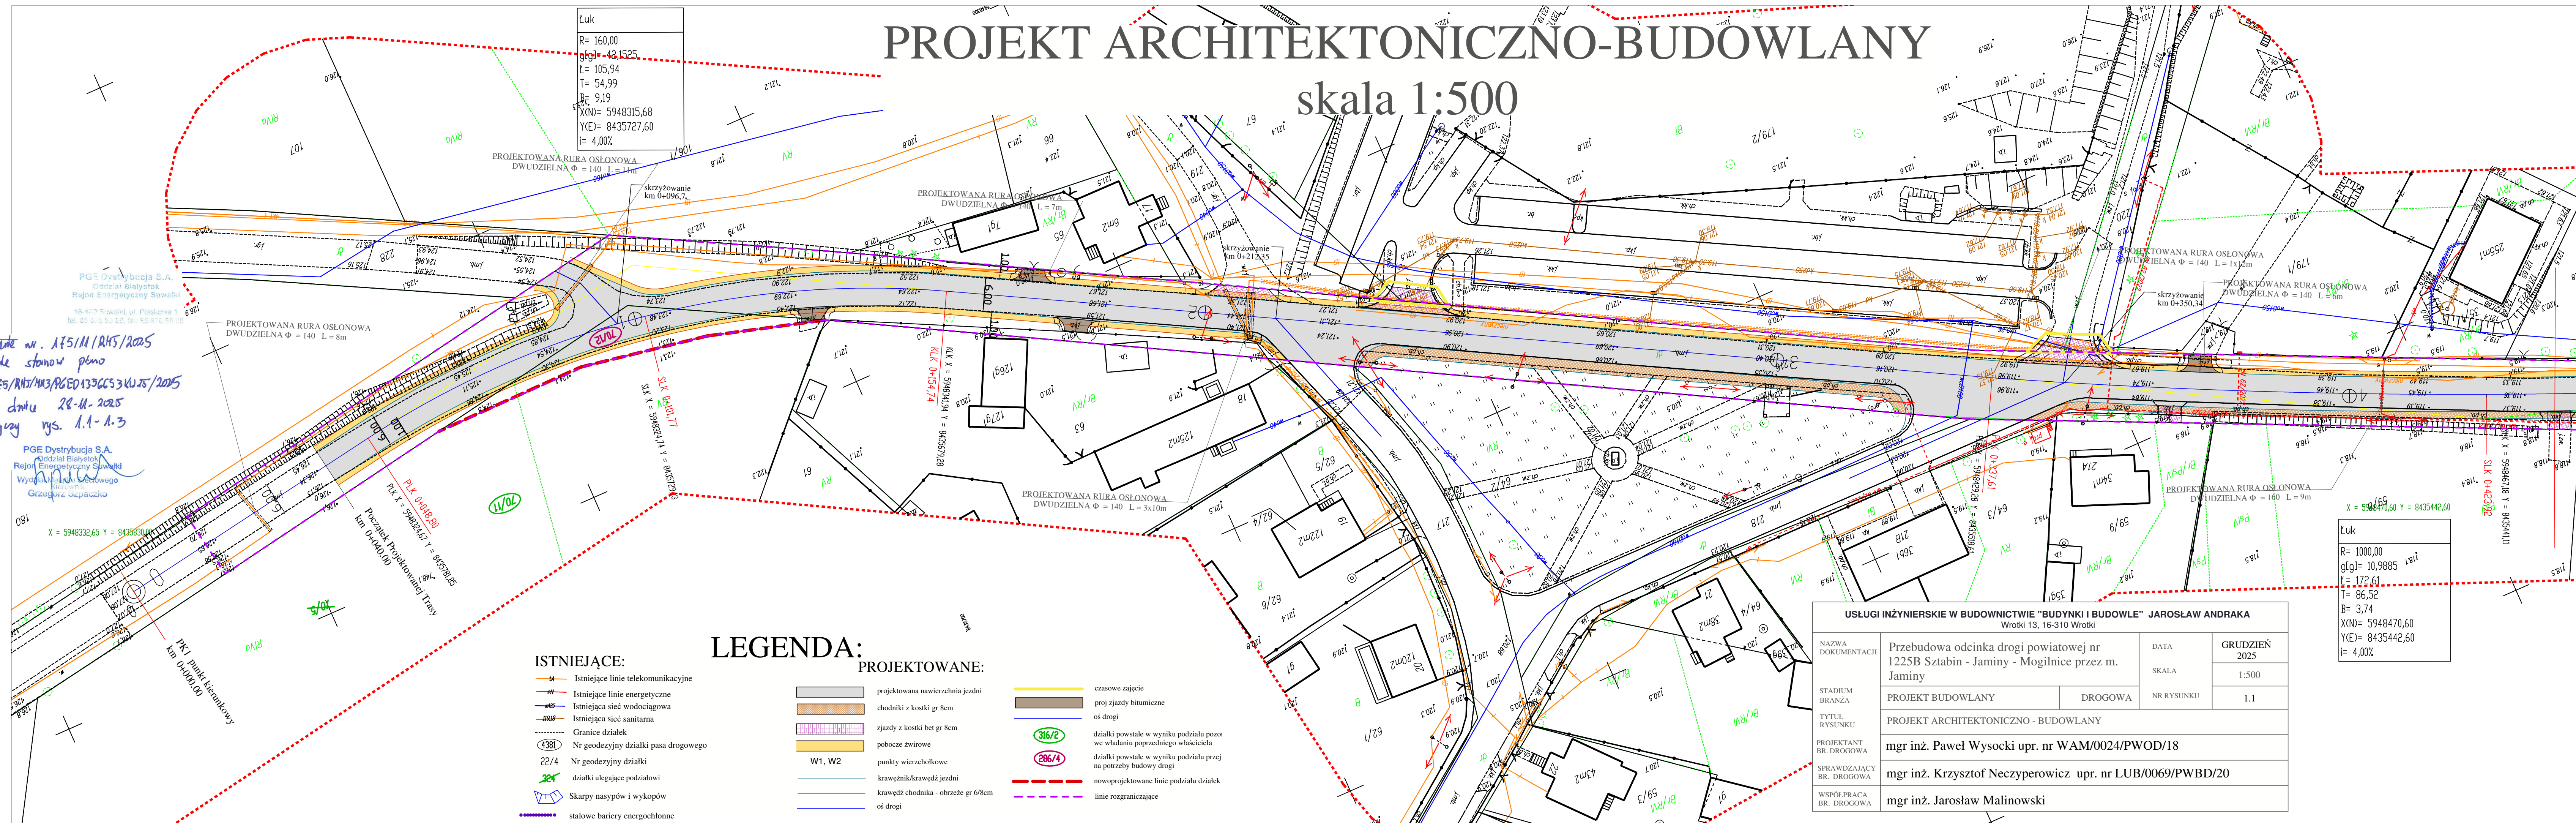

LEGENDA:

PROJEKTOWANE

ISTNIEJĄCE

-  Istniejące linie telekomunikacyjne
-  Istniejące linie energetyczne
-  Istniejąca sieć wodociągowa
-  Istniejąca sieć sanitarna
-  Granice działek
-  Nr geodezyjny działki pasa drogowego
-  Nr geodezyjny działki
-  działki ulegające podziałowi
-  Skarpy nasypów i wykopów
-  stalowe bariery energochłonne

	projektowana nawierzchnia jezdni
	chodniki z kostki gr 8cm
	zjazdy z kostki bet gr 8cm
	pobocze żwirowe
W1, W2	punkty wierzchołkowe
	krawężnik/krawędź jezdni
	krawędź chodnika - obrzeże gr 6/8cm

	czasowe zajęcia
	proj. jazdy bitumiczne
	os. drogi
	działki powstałe w wyniku podziału poz. we władaniu poprzedniego właściciela
	działki powstałe w wyniku podziału prze. na potrzeby budowy drogi
	nowoprojektowane linie podziału działek
	linie rozgraniczające

NAZWA DOKUMENTACJI	Przebudowa odcinka drogi powiatowej nr 1225B Sztabin - Jaminy - Mogilnice przez m. Jaminy		DATA	GRUDZIEŃ 2025
			SKALA	1:500
STADIUM BRANŻA	PROJEKT BUDOWLANY	DROGOWA	NR RYSUNKU	1.1
	TYTUŁ RYSUNKU			
PROJEKTANT BR. DROGOWA	mgr inż. Paweł Wysocki upr. nr WAM/0024/PWOD/18			
SPRAWDZAJĄCY BR. DROGOWA	mgr inż. Krzysztof Neczyperowicz upr. nr LUB/0069/PWBD/20			
WSPÓŁPRACA BR. DROGOWA	mgr inż. Jarosław Malinowski			

Yuk
R= 1000,00
g(g)= 10,9885
Y= 172,61
T= 86,52
B= 3,74
X(N)= 5948470,60
Y(E)= 8435442,60
i= 4,00%