

MAPA DO CELÓW PROJEKTOWYCH

Jednostka ewidencyjna
identyfikator: 200107_2
nazwa: Sztabin
Obręb ewidencyjny
identyfikator: 0014
nazwa: Jaminy - dz. nr 216, 214
Skala mapy 1:500

Nazwa układu współrzędnych
prostokątnych płaskich: 2000(8)
układ wysokości: PL-EVRF2007-NH

Informacja o służebnościach gruntowych
mających wpływ na zagospodarowanie gruntów
zlokalizowanych w granicach projektowanej
inwestycji: brak/nie badano

Oznaczenie i symbol konturu użytku
gruntowego, który nie jest ujawniony
w bazie danych ewidencji gruntów
i budynków: brak

Data aktualności mapy: 09.09.2025r.

Sekcja mapy zasadniczej: 8.205.12.10.1;2;4

Oznaczenie kancelaryjne zgłoszonej pracy:

GK.6642.1140.2025

Nr roboty: 217/2025

Nie wyklucza się istnienia w terenie innych urządzeń podziemnych,

które nie były zgłoszone do inwentaryzacji powykonawczej zgodnie z art. 27
ustawy z dn. 17 maja 1989r. Prawo Geodezyjne i Kartograficzne (Dz.U. Nr 30 poz. 163)

Dane w zakresie ewidencji gruntów naniesiono na podstawie materiałów
udostępnionych przez PODGiK w Augustowie, bez prawnego ustalenia granic.

Sporządził:

Biuro Handlowo-Usługowe

POMIAR


P.J. Andra

ul. Słowackiego 1B, 19-100 Mońki

tel. 5461337088, tel. 506155321

mail: pomiar@pomiar-geomonki.pl

data i podpis osoby reprezentującej wykonawcę

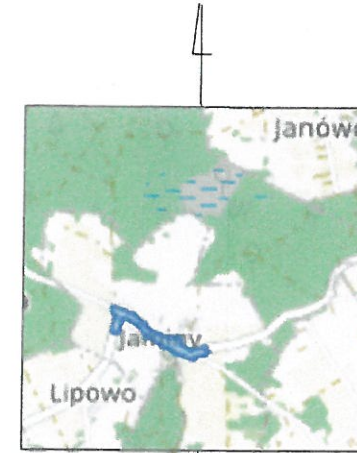


SZKIC ORIENTACJI
SKALA 1:10000

GEODETA UPRAWNIONY
Jan Wiesław Andra
nr up. 8179

Imię i nazwisko, nr uprawnień
oraz data i podpis geodety uprawnionego,
który opracował mapę

Poświadczam, że niniejszy dokument został opracowany w wyniku prac geodezyjnych i kartograficznych, których rezultaty zawiera operat techniczny pozytywnie zweryfikowany. Jednocześnie informuję, że jestem świadomy odpowiedzialności karnej za złożenie fałszywego oświadczenia	
Identyfikator zgłoszenia prac geodezyjnych	GK.6642.1140.2025
Organ Służby geodezyjnej, który otrzymał zgłoszenie	Starosta Augustowski
Wykonawca prac geodezyjnych	PUH POMIAR P.J. ANDRAKA
Nr oraz data sporządzenia dokumentu zawierającego wynik pozytywnej weryfikacji	Protokół weryfikacji numer GK.6642.1140.2025_1 z dn. 03.10.2025r.
Imię i Nazwisko oraz numer uprawnień zawodowych kierownika prac	Jan Wiesław Andra Numer uprawnień 8179

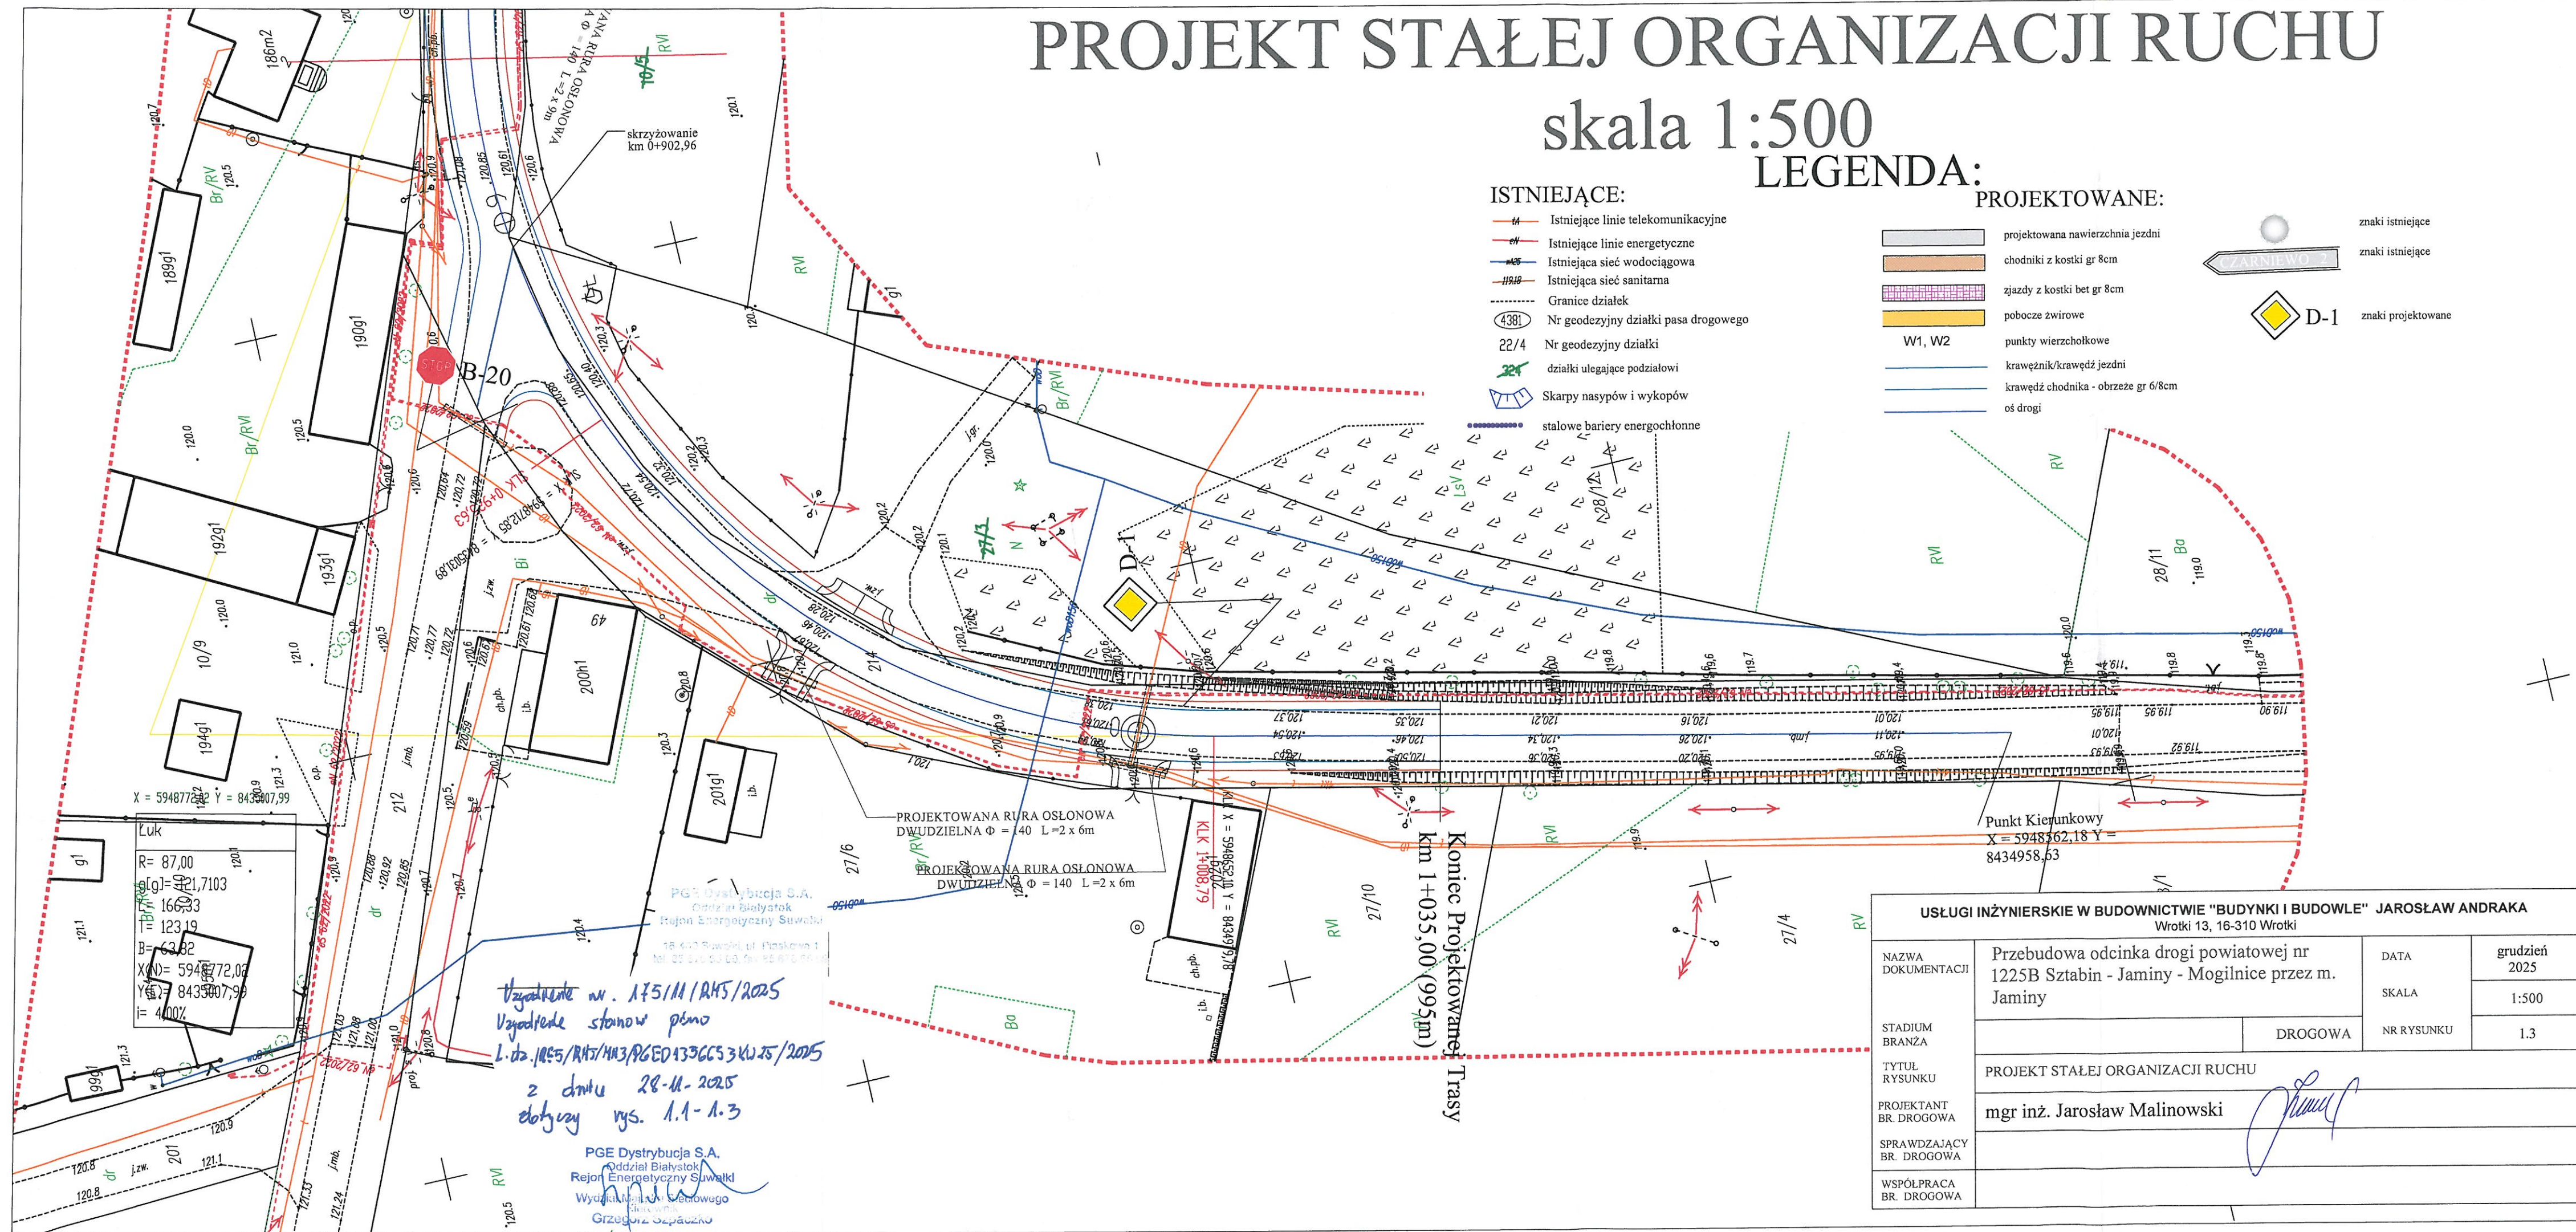

PROJEKT STAŁEJ ORGANIZACJI RUCHU

skala 1:500

LEGENDA:

ISTNIEJĄCE:

- Istniejące linie telekomunikacyjne
- Istniejące linie energetyczne
- Istniejąca sieć wodociągowa
- Istniejąca sieć sanitarna
- Granice działek
- Nr geodezyjny działki pasa drogowego
- Nr geodezyjny działki
- działki ulegające podziałowi
- Skarpy nasypów i wykopów
- stalowe bariery energochłonne

PROJEKTOWANE:

- projektowana nawierzchnia jezdni
- chodniki z kostki gr 8cm
- zjazdy z kostki bet gr 8cm
- pobocze zwirowe
- punkty wierzchołkowe
- krawężnik/krawędź jezdni
- krawędź chodnika - obrzeże gr 6/8cm
- oś drogi

znaki istniejące

znaki istniejące

znaki projektowane

USŁUGI INŻYNIERSKIE W BUDOWNICTWIE "BUDYNKI I BUDOWLE" JAROSŁAW ANDRAKA

NAZWA DOKUMENTACJI	Przebudowa odcinka drogi powiatowej nr 1225B Sztabin - Jaminy - Mogilnice przez m. Jaminy		DATA	grudzień 2025
			SKALA	1:500
STADIUM BRANŻA		DROGOWA	NR RYSUNKU	1.3
TYTUŁ RYSUNKU	PROJEKT STAŁEJ ORGANIZACJI RUCHU			
PROJEKTANT BR. DROGOWA	mgr inż. Jarosław Malinowski			
SPRAWDZAJĄCY BR. DROGOWA				
WSPÓŁPRACA BR. DROGOWA				