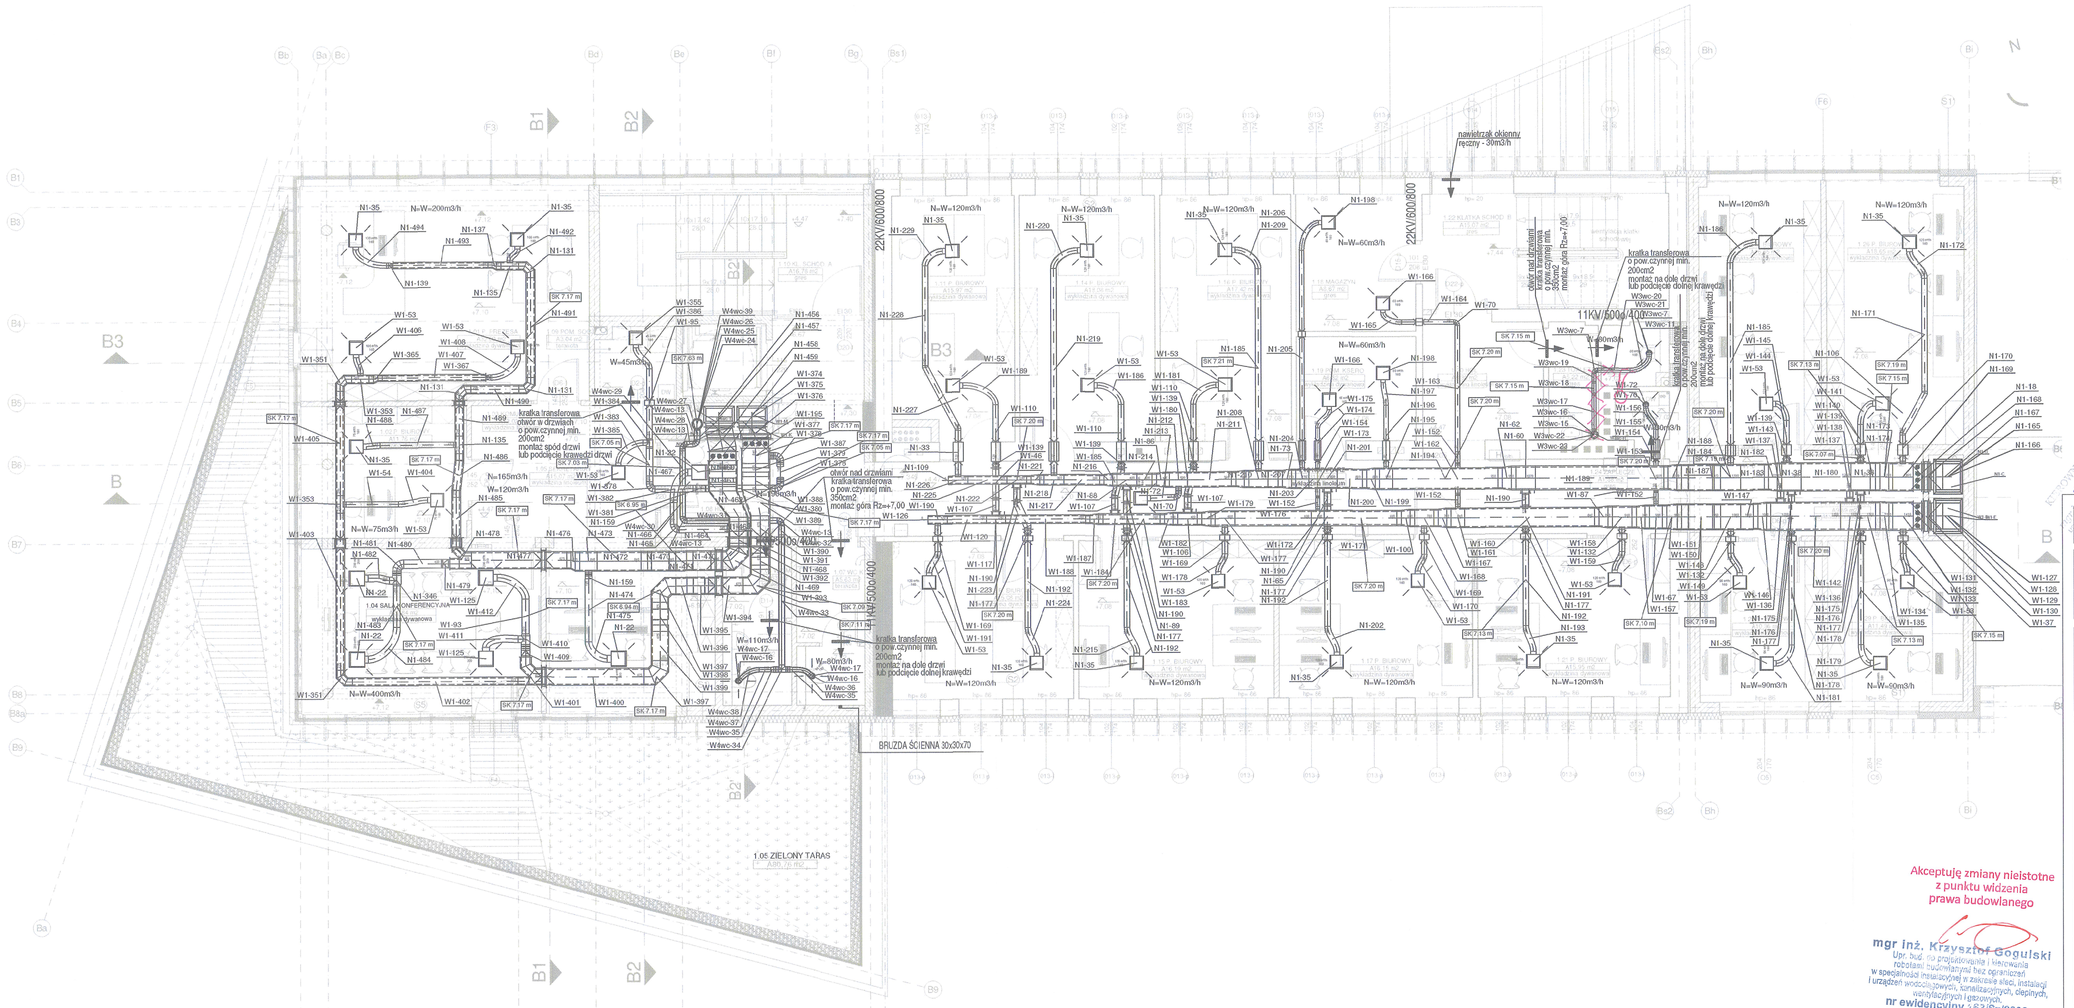

ZMIANY NANIESIONO KOLOREM CZERWONYM

DOKUMENTACJA POWYKONAWCZA

OPRACOWAŁ
Grzegorz Gerasimczyk

Akceptuję zmiany nieistotne z punktu widzenia prawa budowlanego

mgr inż. Krzysztof Gogulski
Upr. bud. do projektowania i kierowania robotami budowlanymi bez ograniczeń w specjalności instalacyjnej w zakresie sieci, instalacji i urządzeń wodociągowych, kanalizacyjnych, cieplnych, wentylacyjnych i gazowych.
nr ewidencyjny 163/Sz/2002

PRAWA AUTORSKIE ZASTRZEŻONE
Przedmiotowy projekt i utwór architektoniczny jest chroniony prawem autorskim zgodnie z art. 1 i następne Ustawy o Prawie Autorskim i Prawach Pokrewnych z dn. 4 lutego 1994r(Dz.U.nr 24 poz. 83 z 23 lutego 1994r.

DOMINO
grupa architektoniczna
ul. Mickiewicza 118/5
71-140 Szczecin
tel. 091 487 40 70

obiekt / obszar:
REWITALIZACJA OBSZARU OBEJMUJĄCEGO KWARTAŁ ŚRÓDMIEJSKI OZNACZONY NUMEREM 36 W SZCZECINIE BUDYNEK B

adres:
Kwartał nr 36 ograniczony ulicami A. Małkowskiego, Bł. Królowej Jadwigi, Bohaterów Getta Warszawskiego, Księcia Bogusława X, Pl. Zgody na działkach nr 151, 27/9, 27/33, 27/10, 27/11, 27/37, 27/38 27/13, 27/14, 27/15, 27/16, 27/34, 27/35, 27/36, 27/26, 27/20, 27/25, 27/30, 27/31, 27/32, 27/27, 27/24, 27/23, 27/22, 27/21, 27/29, 27/28, 27/19, 27/18, 27/17 z obrębu 1035 oraz dz. nr 2 z obrębu 1042.

inwestor /adres:
Szczecińskie Towarzystwo Budownictwa Społecznego Sp. z o.o.
ul. Bohaterów Getta Wrszawskiego nr 1, 70-302 Szczecin

rysunek / temat / treść:
RZUT PIĘTRA 1
WENTYLACJA MECHANICZNA

projektant PROWADZĄCY: podpis:
mgr inż. Krzysztof GOGULSKI
upr. nr 163/SZ/2002

opracowanie: podpis:
mgr inż. Radosław GAZDUŁA

projektant SPRAWDZAJĄCY: podpis:
mgr inż. Petros METLERSKI
upr. nr ZAP/0081/POOS/04

faza:	branża:	
P.W.	SANITARNA	RYS.9
skala: 1:75	miejsce i data: Szczecin, 07. 2019r.	