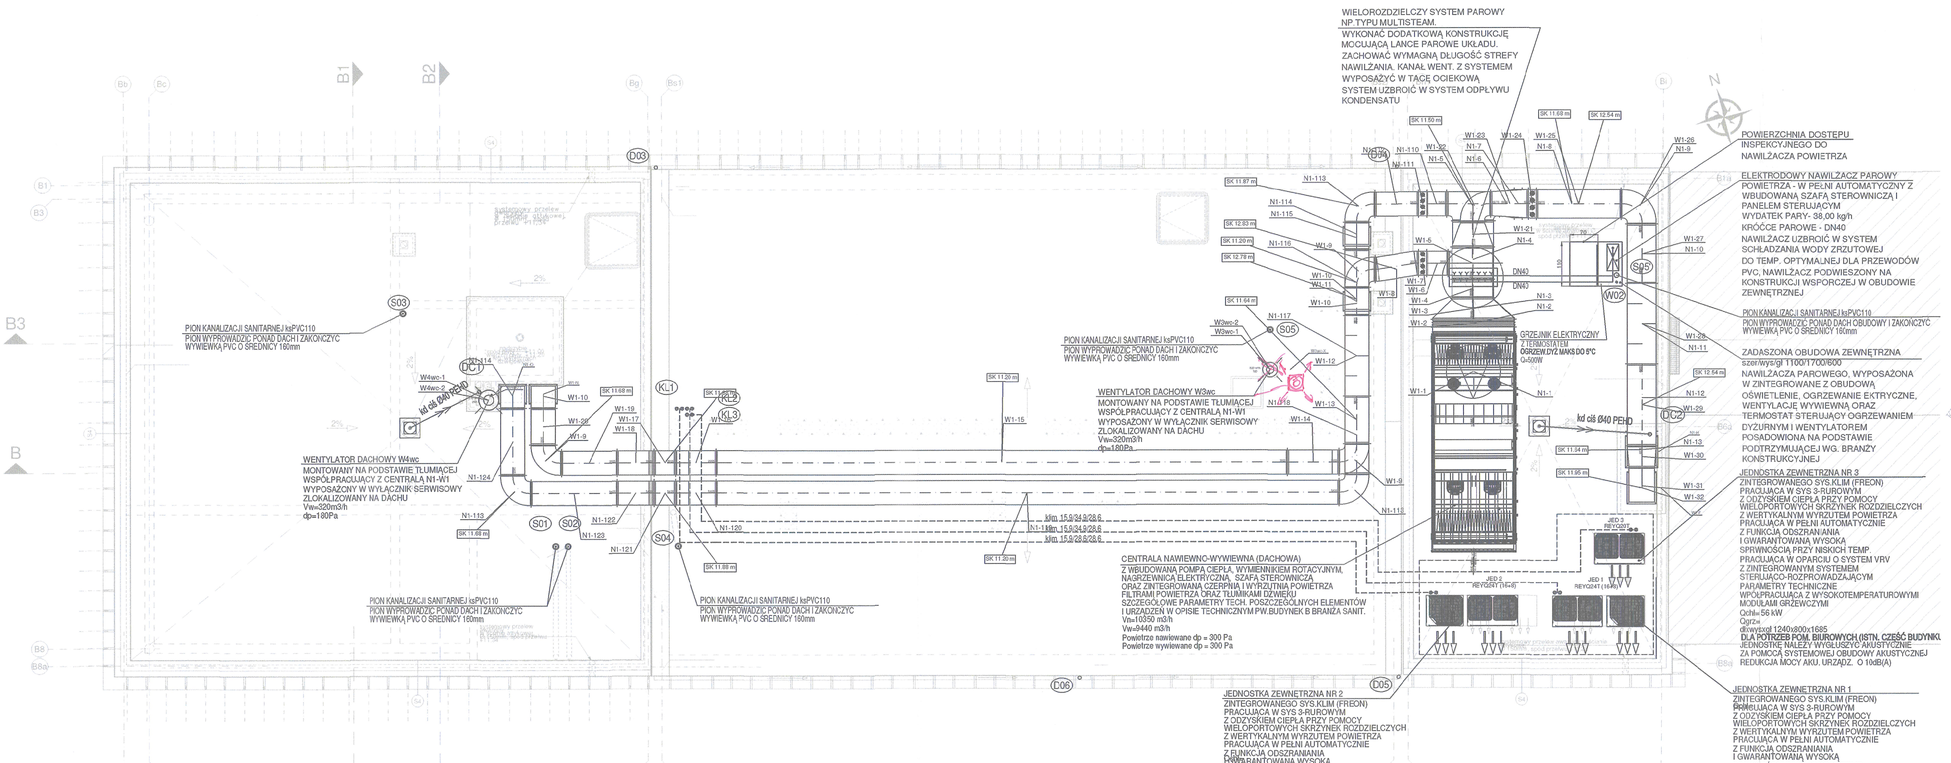
WIELOROZDZIELCZY SYSTEM PAROWY NP.TYPU MULTISTEAM.
WYKONAĆ DODATKOWĄ KONSTRUKCJĘ MOCUJĄCĄ LANCE PAROWE UKŁADU. ZACHOWAĆ WYMAGNĄ DŁUGOŚĆ STREFY NAWILŻANIA. KANAŁ WENT. Z SYSTEMEM WYPOSAŻYĆ W TACĘ OCIEKOWĄ SYSTEM UZBROIĆ W SYSTEM ODPŁYWU KONDENSATU
POWIERZCHNIA DOSTĘPU INSPEKCYJNEGO DO NAWILŻACZA POWIETRZA
ELEKTRODOWY NAWILŻACZ PAROWY POWIETRZA - W PEŁNI AUTOMATYCZNY Z WBUDOWANĄ SZAFĄ STEROWNICZĄ I PANELEM STERUJĄCYM WYDATEK PARY- 38,00 kg/h KRÓĆCE PAROWE - DN40 NAWILŻACZ UZBROIĆ W SYSTEM SCHŁADZANIA WODY ZRZUTOWEJ DO TEMP. OPTYMALNEJ DLA PRZEWODÓW PVC, NAWILŻACZ PODWIESZONY NA KONSTRUKCJI WSPORCZEJ W OBUDOWIE ZEWNĘTRZNEJ
PION KANALIZACJI SANITARNEJ ksPVC110 PION WYPROWADZIĆ PONAD DACH OBUDOWY I ZAKOŃCZYĆ WYWIEWKĄ PVC O ŚREDNICY 160mm
ZADASZONA OBUDOWA ZEWNĘTRZNA szer/wys/gł 1100/1700/600 NAWILŻACZA PARCWEGO, WYPOSAŻONA W ZINTEGROWANE Z OBUDOWĄ OŚWIETLENIE, OGRZEWANIE EKTRYCZNE, WENTYLACJĘ WYWIEWNĄ ORAZ TERMOSTAT STERUJĄCY OGRZEWANIEM DYZURNYM I WENTYLATOREM POSADOWIONA NA PODSTAWIE PODTRZYMUJĄCEJ WG. BRANŻY KONSTRUKCYJNEJ
JEDNOSTKA ZEWNĘTRZNA NR 3 ZINTEGROWANEGO SYS.KLIM (FREON) PRACUJĄCA W SYS 3-RUROWYM Z ODZYSKIEM CIEPŁA PRZY POMOCY WIELOPORTOWYCH SKRZYNEK ROZDZIELCZYCH Z WERTYKALNYM WYRZUTEM POWIETRZA PRACUJĄCA W PEŁNI AUTOMATYCZNIE Z FUNKCJĄ ODSZRANIANIA I GWARANTOWANĄ WYSOKĄ SPRWNOŚCIĄ PRZY NISKICH TEMP. PRACUJĄCA W OPARCIU O SYSTEM VRV Z ZINTEGROWANYM SYSTEMEM STERUJĄCO-ROZPROWADZAJĄCYM PARAMETRY TECHNICZNE WPÓŁPRACUJĄCA Z WYSOKOTEMPERATUROWYMI MODUŁAMI GRZEWCZYMI Qchł= 56 kW Qgrz= dlxwysxgł 1240x800x1685 DLA POTRZEB POM. BIUROWYCH (ISTN. CZĘŚĆ BUDYNKU. JEDNOSTKĘ NALEŻY WYGŁUSZYĆ AKUSTYCZNIE ZA POMOCĄ SYSTEMOWEJ OBUDOWY AKUSTYCZNEJ REDUKCJA MOCY AKU. URZĄDZ. O 10dB(A)
JEDNOSTKA ZEWNĘTRZNA NR 1 ZINTEGROWANEGO SYS.KLIM (FREON) PRACUJĄCA W SYS 3-RUROWYM Z ODZYSKIEM CIEPŁA PRZY POMOCY WIELOPORTOWYCH SKRZYNEK ROZDZIELCZYCH Z WERTYKALNYM WYRZUTEM POWIETRZA PRACUJĄCA W PEŁNI AUTOMATYCZNIE Z FUNKCJĄ ODSZRANIANIA I GWARANTOWANĄ WYSOKĄ SPRWNOŚCIĄ PRZY NISKICH TEMP. PRACUJĄCA W OPARCIU O SYSTEM VRV Z ZINTEGROWANYM SYSTEMEM STERUJĄCO-ROZPROWADZAJĄCYM PARAMETRY TECHNICZNE Qchł= 67.0 kW dlxwysxgł 2200x800x1685 DLA POTRZEB POM. BIUROWYCH (ISTN. CZĘŚĆ BUDYNKU) JEDNOSTKĘ NALEŻY WYGŁUSZYĆ AKUSTYCZNIE ZA POMOCĄ SYSTEMOWEJ OBUDOWY AKUSTYCZNEJ REDUKCJA MOCY AKU. URZĄDZ. O 8dB(A)
JEDNOSTKA ZEWNĘTRZNA NR 2 ZINTEGROWANEGO SYS.KLIM (FREON) PRACUJĄCA W SYS 3-RUROWYM Z ODZYSKIEM CIEPŁA PRZY POMOCY WIELOPORTOWYCH SKRZYNEK ROZDZIELCZYCH Z WERTYKALNYM WYRZUTEM POWIETRZA PRACUJĄCA W PEŁNI AUTOMATYCZNIE Z FUNKCJĄ ODSZRANIANIA I GWARANTOWANĄ WYSOKĄ SPRWNOŚCIĄ PRZY NISKICH TEMP. PRACUJĄCA W OPARCIU O SYSTEM VRV Z ZINTEGROWANYM SYSTEMEM STERUJĄCO-ROZPROWADZAJĄCYM PARAMETRY TECHNICZNE Qchł= 67.0 kW Qgrz= dlxwysxgł 2200x800x1685 DLA POTRZEB POM. BIUROWYCH (NOWA CZĘŚĆ BUDYNKU) JEDNOSTKĘ NALEŻY WYGŁUSZYĆ AKUSTYCZNIE ZA POMOCĄ SYSTEMOWEJ OBUDOWY AKUSTYCZNEJ REDUKCJA MOCY AKU. URZĄDZ. O 8dB(A)
CENTRALA NAWIEWNO-WYWIEWNA (DACHOWA) Z WBUDOWANĄ POMPĄ CIEPŁA, WYMIENNIKIEM ROTACYJNYM, NAGRZEWNICĄ ELEKTRYCZNĄ, SZAFĄ STEROWNICZĄ ORAZ ZINTEGROWANĄ CZERPNIĄ I WYRZUTNIĄ POWIETRZA FILTRAMI POWIETRZA ORAZ TŁUMIKAMI DŹWIĘKU SZCZEGÓŁOWE PARAMETRY TECH. POSZCZEGÓLNYCH ELEMENTÓW I URZĄDZEŃ W OPISIE TECHNICZNYM PW.BUDYNEK B BRANŻA SANIT. Vw=10350 m3/h Vw=9440 m3/h Powietrze nawiewane dp = 300 Pa Powietrze wywiewane dp = 300 Pa
WENTYLATOR DACHOWY W4wc MONTOWANY NA PODSTAWIE TŁUMIĄCEJ WSPÓŁPRACUJĄCY Z CENTRALĄ N1-W1 WYPOSAŻONY W WYŁĄCZNIK SERWISOWY ZLOKALIZOWANY NA DACHU Vw=320m3/h dp=180Pa
WENTYLATOR DACHOWY W3wc MONTOWANY NA PODSTAWIE TŁUMIĄCEJ WSPÓŁPRACUJĄCY Z CENTRALĄ N1-W1 WYPOSAŻONY W WYŁĄCZNIK SERWISOWY ZLOKALIZOWANY NA DACHU Vw=320m3/h dp=180Pa
PION KANALIZACJI SANITARNEJ ksPVC110 PION WYPROWADZIĆ PONAD DACH I ZAKOŃCZYĆ WYWIEWKĄ PVC O ŚREDNICY 160mm
GRZEJNIK ELEKTRYCZNY Z TERMOSTATEM OGRZEW.DYZ.MAKS.DO 5°C Q=500W
kd cš Ø40 PEHD
kd cš Ø40 PEHD
JED 1 REYQ24T (HMR)
JED 2 REYQ8T (HMR)
JED 3 REYQ8T
N1-124
N1-113
N1-122
N1-123
N1-121
N1-120
W1-1
W1-2
W1-3
W1-4
W1-5
W1-6
W1-7
W1-8
W1-9
W1-10
W1-11
W1-12
W1-13
W1-14
W1-15
W1-16
W1-17
W1-18
W1-19
W1-20
W1-21
W1-22
W1-23
W1-24
W1-25
W1-26
W1-27
W1-28
W1-29
W1-30
W1-31
W1-32
W2wc-1
W2wc-2
W3wc-1
W3wc-2
W4wc-1
W4wc-2
SK 11.80 m
SK 11.69 m
SK 12.54 m
SK 11.87 m
SK 12.83 m
SK 11.20 m
SK 12.78 m
SK 11.64 m
SK 11.20 m
SK 12.54 m
SK 11.34 m
SK 11.95 m
SK 11.69 m
SK 11.88 m
SK 11.30 m
SK 11.69 m
SK 12.54 m
SK 11.30 m
SK 11.88 m
S01
S02
S03
S04
S05
S06
W02
KL1
KL2
KL3
DC1
DC2
D03
D05
D06
DN40
DN40
DN40
DN40
B1
B2
B3
B
N
2%
2%
2%