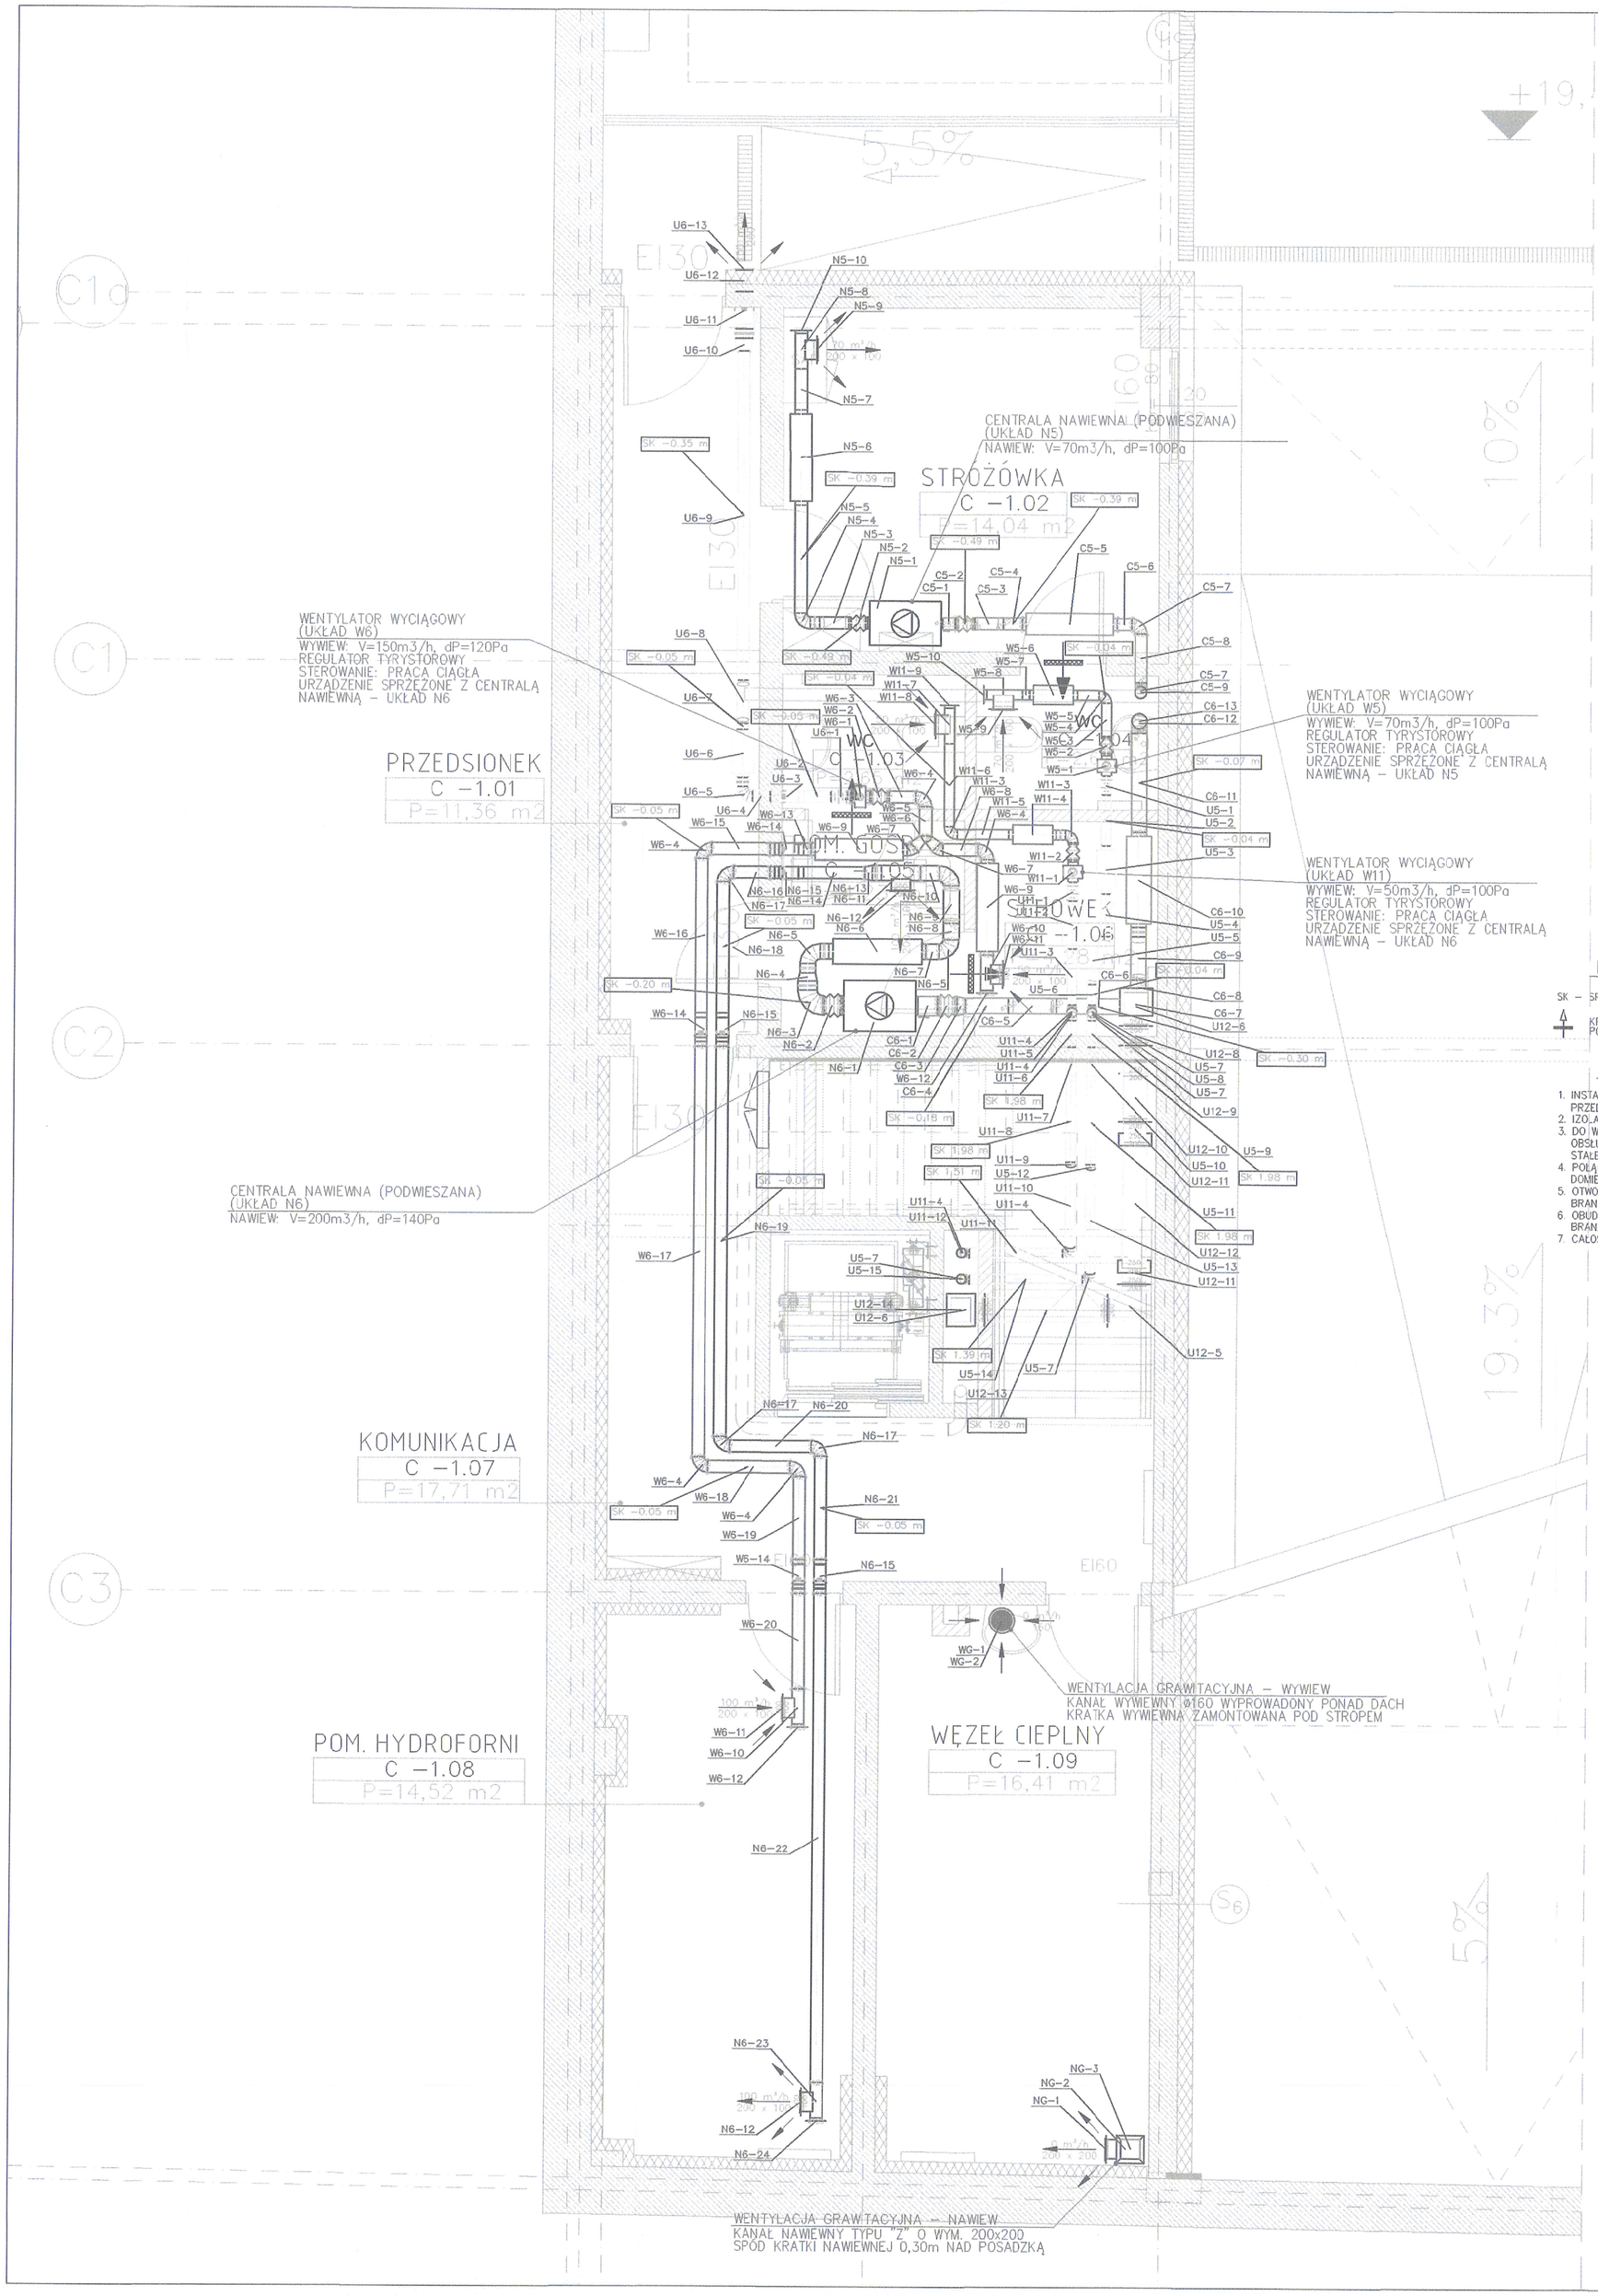

LEGENDA:

SK – SPÓD KANAŁU MIERZONY OD POZIOMU ±0,00 PARTERU

KRATKA WENTYLACYJNA TRANSFEROWA
POWIERZCHNIA CZYNNA MIN. 200cm2

UWAGI:

1. INSTALACJĘ WENTYLACJI MECHANICZNEJ NALEŻY WYKONAĆ JAKO PIERWSZĄ PRZED POZOSTAŁYMI INSTALACJAMI.
2. IZOLACJA KANAŁÓW ZGODNIE Z OPISEM TECHNICZNYM.
3. DO WSZYSTKICH URZĄDZEŃ WENTYLACYJNYCH NALEŻY ZAPEWNIĆ DOSTĘP UMOŻLIWAJĄCY OBSŁUGĘ I SERWISOWANIE URZĄDZENIA. DOTYCZY TO RÓWNIEŻ REGULATORÓW STAŁEGO WYDATKU MONTOWANYCH WEWNĄTRZ KANAŁÓW OKRĄGŁYCH (MANKIET TELESKOPOWY).
4. POŁĄCZENIE KANAŁÓW Z WENTYLATORAMI, CENTRALAMI, CZERPNIAMI I WYRZUTNIAMI DOMIERZYĆ NA BUDOWIE.
5. OTWORY W STROPACH I ŚCIANACH KONSTRULCYJNYCH ZGODNIE Z PROJEKTEM WYKONAWCZYM BRANŻY KONSTRUKCYJNEJ.
6. OBUDOWA SZACHTÓW WENTYLACYJNYCH ZGODNIE Z PROJEKTEM WYKONAWCZYM BRANŻY ARCHITEKTONICZNEJ.
7. CAŁOŚĆ ROZPATRYWAĆ ZGODNIE Z OPISEM TECHNICZNYM.

DOKUMENTACJA POWYKONAWCZA
OPRACOWAŁ
Grzegorz Gwiazdowicz

STAL-WENT WENTYLACJE
Sp. z o.o.
ul. Szczawiowa 68A, 70-010 Szczecin
tel. 91 432 02 01
NIP 9552553026, REGON 387985351

PRAWA AUTORSKIE ZASTRZEŻONE
Przedmiotowy projekt / utwór architektoniczny jest chroniony prawem autorskim zgodnie z art. 1 i następne Ustawy o Prawie Autorskim i Prawach Pokrewnych z dn. 4 lutego 1994(DU nr 24 poz. 83 z 23 lutego 1994)

DOMINO
grupa architektoniczna
ul. Mickiewicza 118/5
71-140 Szczecin
tel. 091 487 40 70

projekt / obiekt:

REWITALIZACJA OBSZARU OBEJMUJĄCEGO KWARTAŁ ŚRÓDMIEJSKI OZNACZONY NUMEREM 36 W SZCZECINIE BUDYNEK C

adres:

Kwartał nr 36 ograniczony ulicami
A. Małkowskiego, Bł. Królowej Jadwigi, Bohaterów Getta Warszawskiego, Księcia Bogusława X, Pl. Zgody
na działkach nr
151, 27/9, 27/33, 27/10, 27/11, 27/37, 27/38 27/13, 27/14, 27/15, 27/16, 27/34, 27/35, 27/36, 27/26, 27/20, 27/25, 27/30, 27/31, 27/32, 27/27, 27/24, 27/23, 27/22, 27/21, 27/29, 27/28, 27/19, 27/18, 27/17 z obrębu 1035 oraz dz. dr 2 z obrębu 1042.

inwestor / adres:

Szczecińskie Towarzystwo Budownictwa Społecznego Sp. z o.o.
ul. Bohaterów Getta Wrszawskiego nr 1, 70-302 Szczecin

rysunek / temat / treść:

FRAGMENT RZUTU PARKINGU -1
INSTALACJA WENTYLACJI MECHANICZNEJ

projektant PROWADZĄCY: mgr inż. Krzysztof GOGULSKI upr. nr 163/SZ/2002	podpis:
opracowanie: mgr inż. Agata SZYMAŃSKA	podpis:
projektant SPRAWDZAJĄCY: mgr inż. Petros METLERSKI upr. nr ZAP/0081/POOS/04	podpis:

faza: P.W.	branża: SANITARNA	RYS.7
skala: 1:50	miejsce i data: Szczecin, 07. 2019r.	